


المخططات المعمارية

As-Built Drawings

المدرس الثانوية

المملكة العربية السعودية

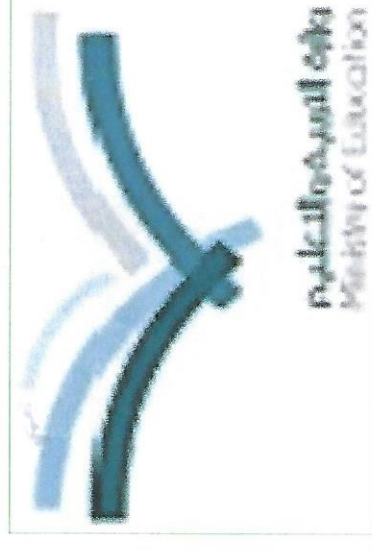


وزارة التربية والتعليم

MINISTRY OF EDUCATION

وكالة الوزارة للمباني

مشروع مجمع النويمة التعليمي للبنات

المملكة العربية السعودية

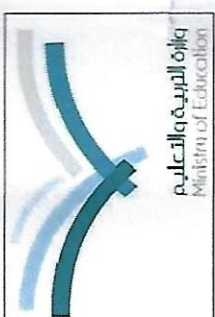

وزارة التربية والتعليم
MINISTRY OF EDUCATION
وكالة الوزارة للمباني

اسم المشروع	مجمع التوعية التعليم للبناء
اسم اللوحة	معماري الدور الأرضي
رقم اللوحة	AS-BUILT DRAWING
تاريخ	٢٠٢٢-١١-١٩




شركة بناء الجزيرة للمقاولات
BENA AL-JAZEERAH CO

مدير شؤون	مهندس / فهد عابد المدرع
المباني	التوقيع

مهندس المعاول	مهندس الاستشاري
مهندس الاستشاري	مهندس
تقديم رقم	

مشروع مجمع التوعية التعليمي
شركة بناء الجزيرة للمقاولات
إداري السداد

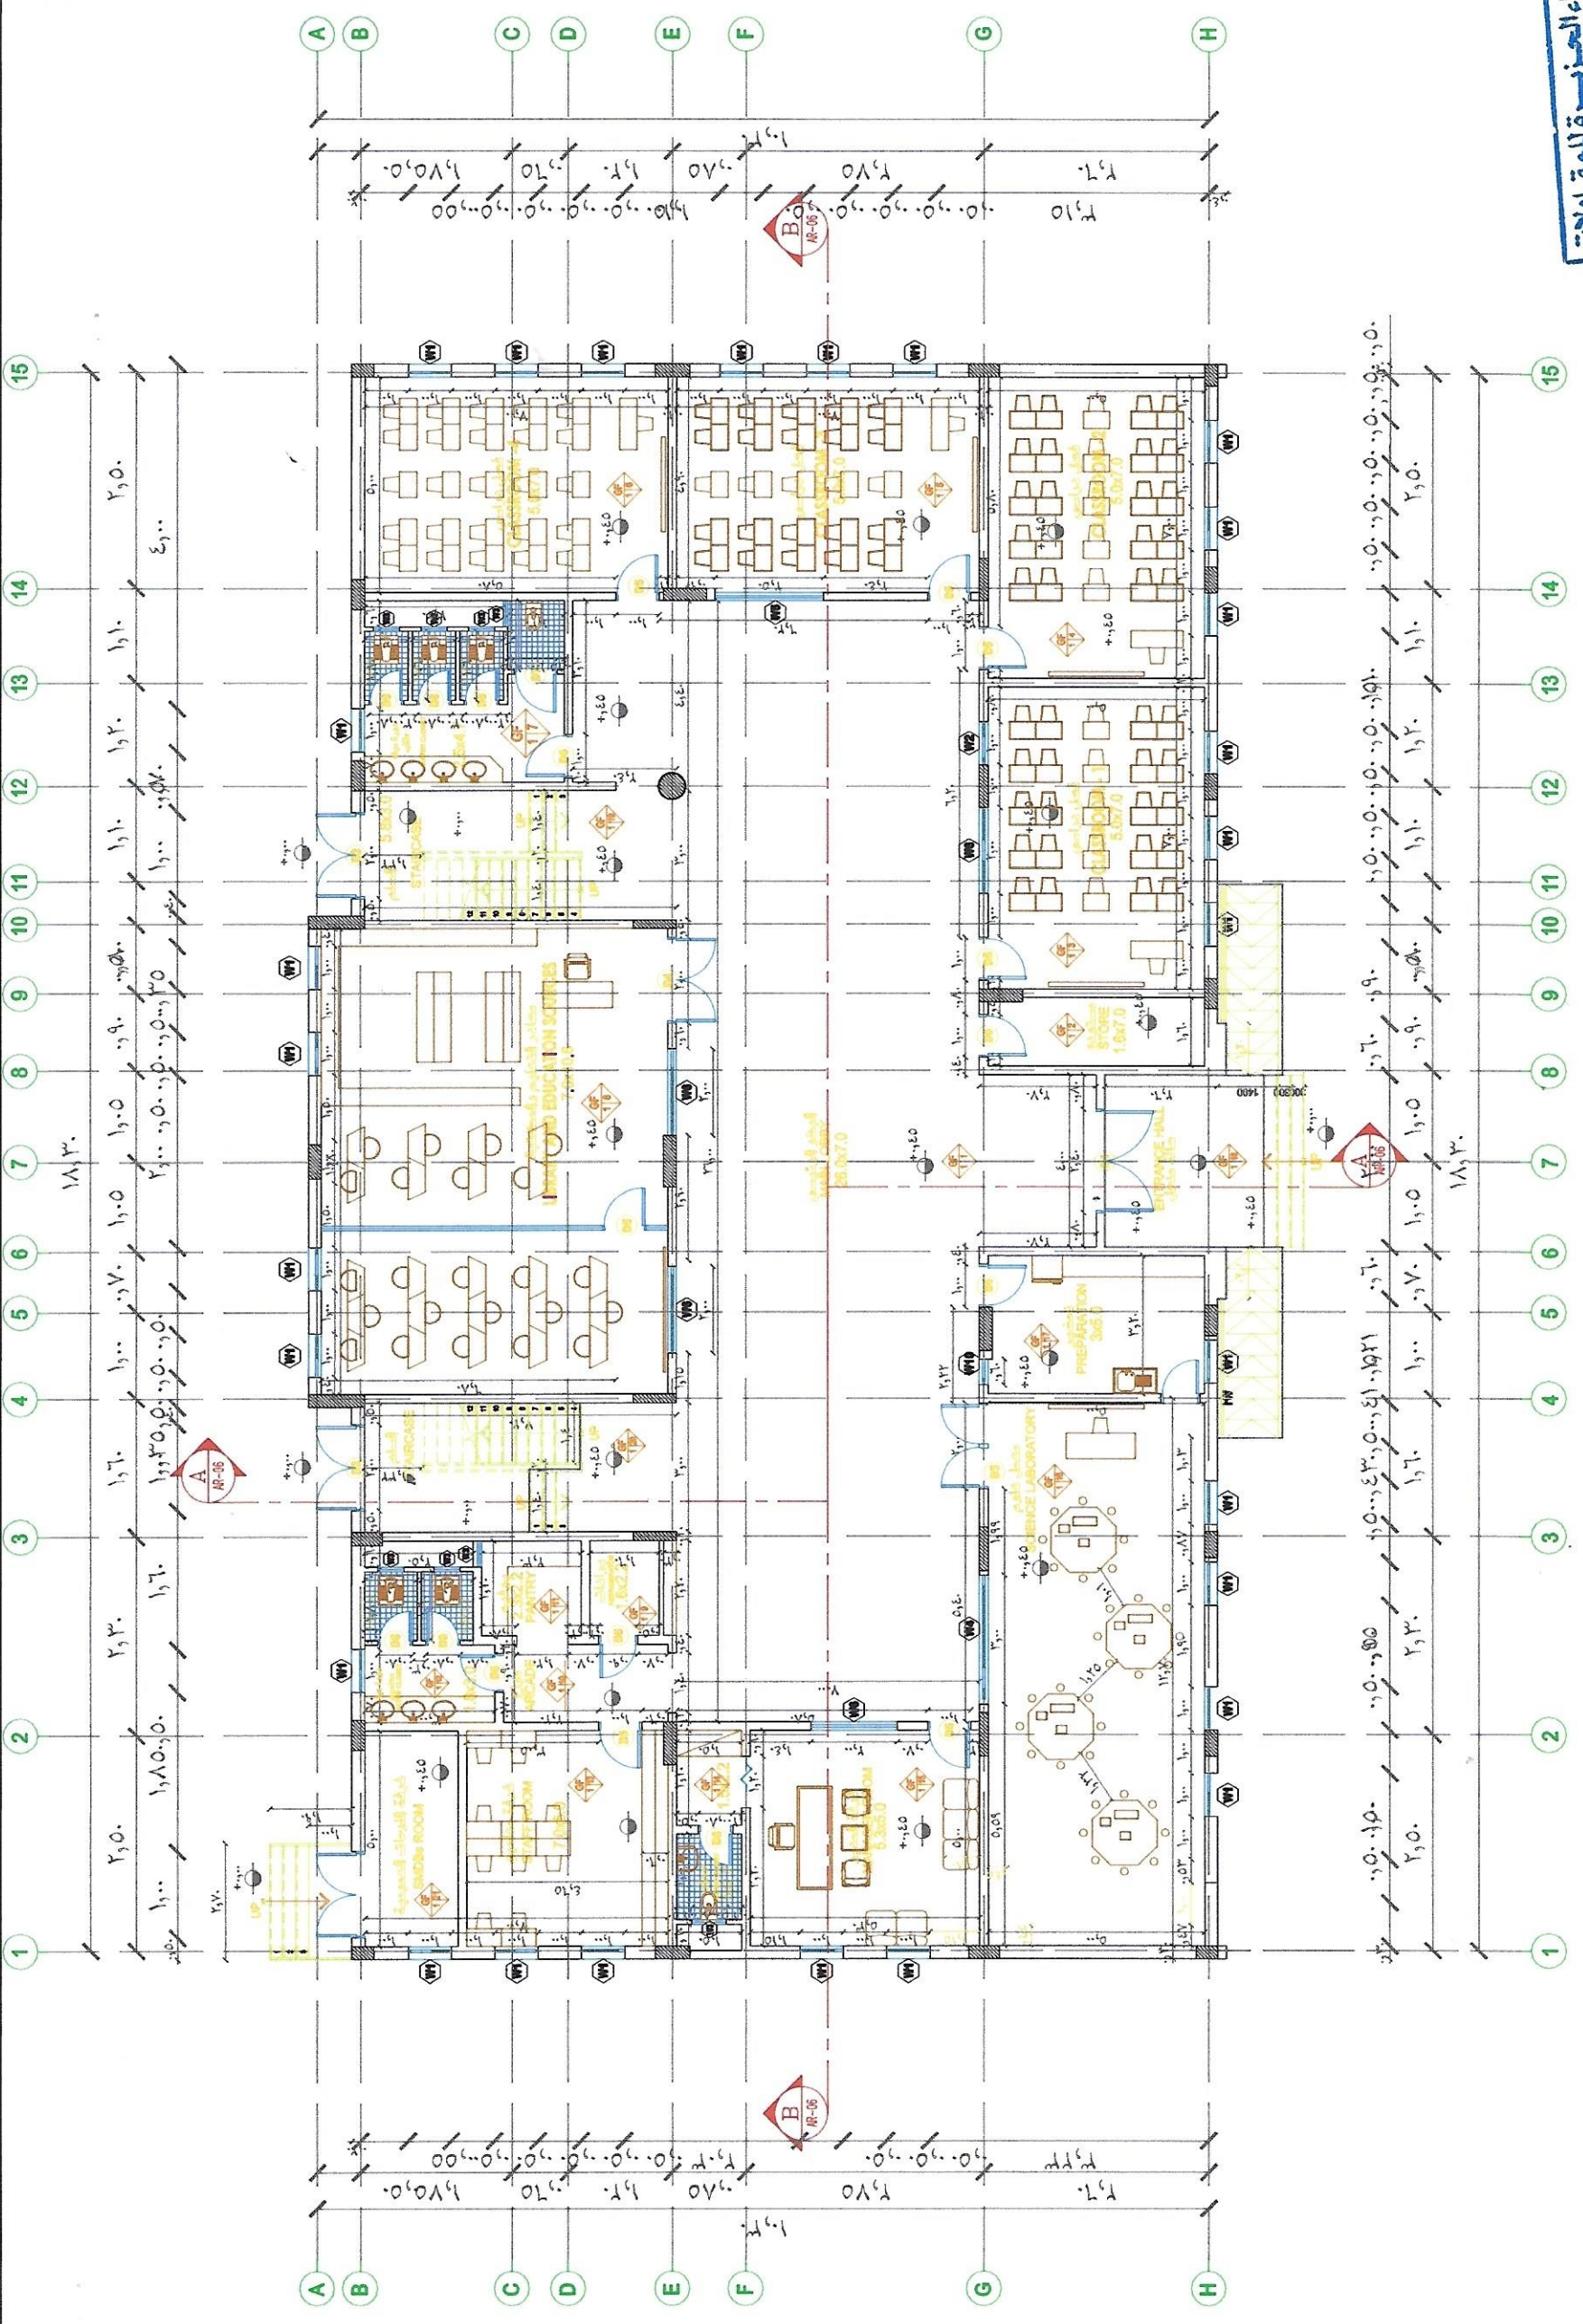

GROUND FLOOR PLAN
SCALE: 1:100

المملكة العربية السعودية



وزارة التربية والتعليم

MINISTRY OF EDUCATION

وكالة الوزارة للتعليم

اسم المشروع	مجمع النويصة التعليمية للبنات
اسم الوحدة	معماري الدور الأول
رقم الوحدة	مقياس ١/١٠٠
التاريخ	٢٠٢٢-١١-١٩


شركة بناء الجزيرة للمقاولات
BENA AL-JAZEERAH CO



مدير شؤون	مهندس / فهد عايد المدرع
المباني	التوقيع


مهندس المقاول	مهندس الاستشاري
مهندس المقاول	مهندس الاستشاري
تقديم رقم	

مهندس مقاول
مهندس استشاري
مهندس مقاول
مهندس استشاري

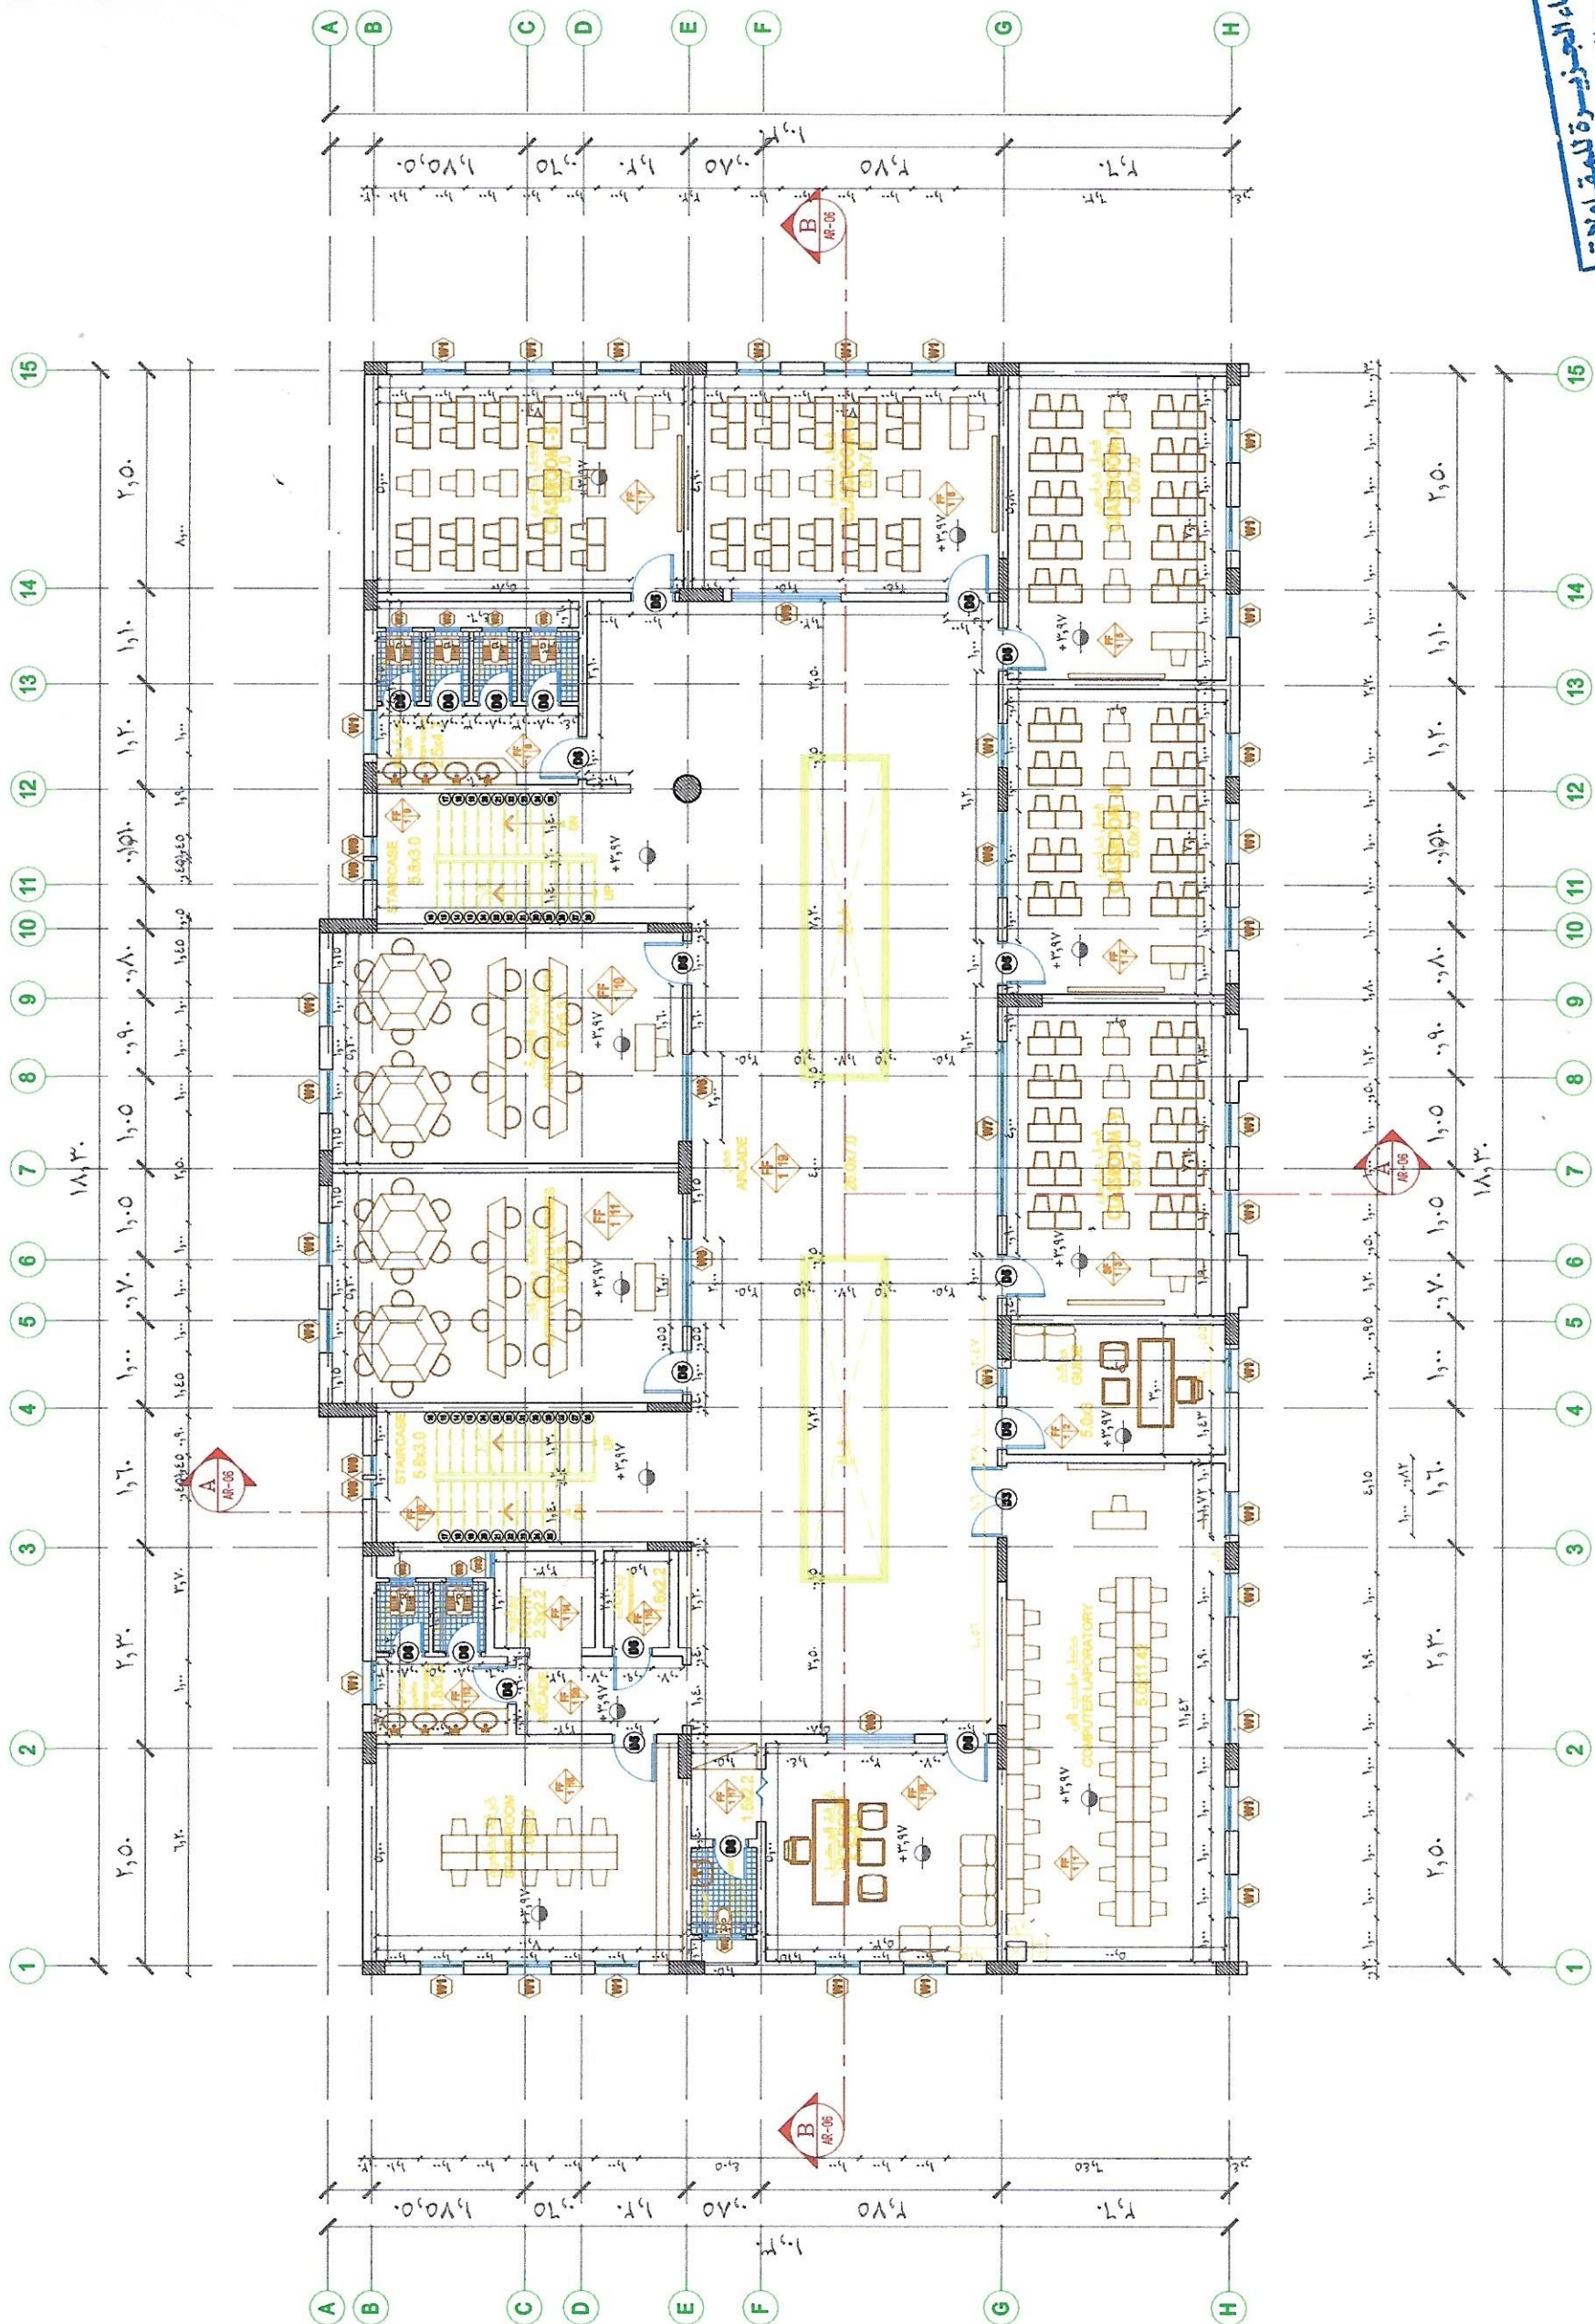

FIRST FLOOR PLAN
A (A-C) SCALE


اسم المشروع	مجمع الواجهة التعليمية للبنات
اسم الورقة	معماري الدور الثاني AS-BUILT DRAWING
رقم الورقة	مقياس 1/100
التاريخ	٢٠٢٢-١١-١٩

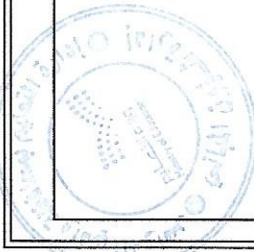

مدير شؤون المباني	مهندس / فهد عابد المدرع
التوقيع	

مهندس المقاول	
مهندس الاستشاري	
تقديم رقم	

مهندس المقاول
مهندس الاستشاري
مهندس التصميم

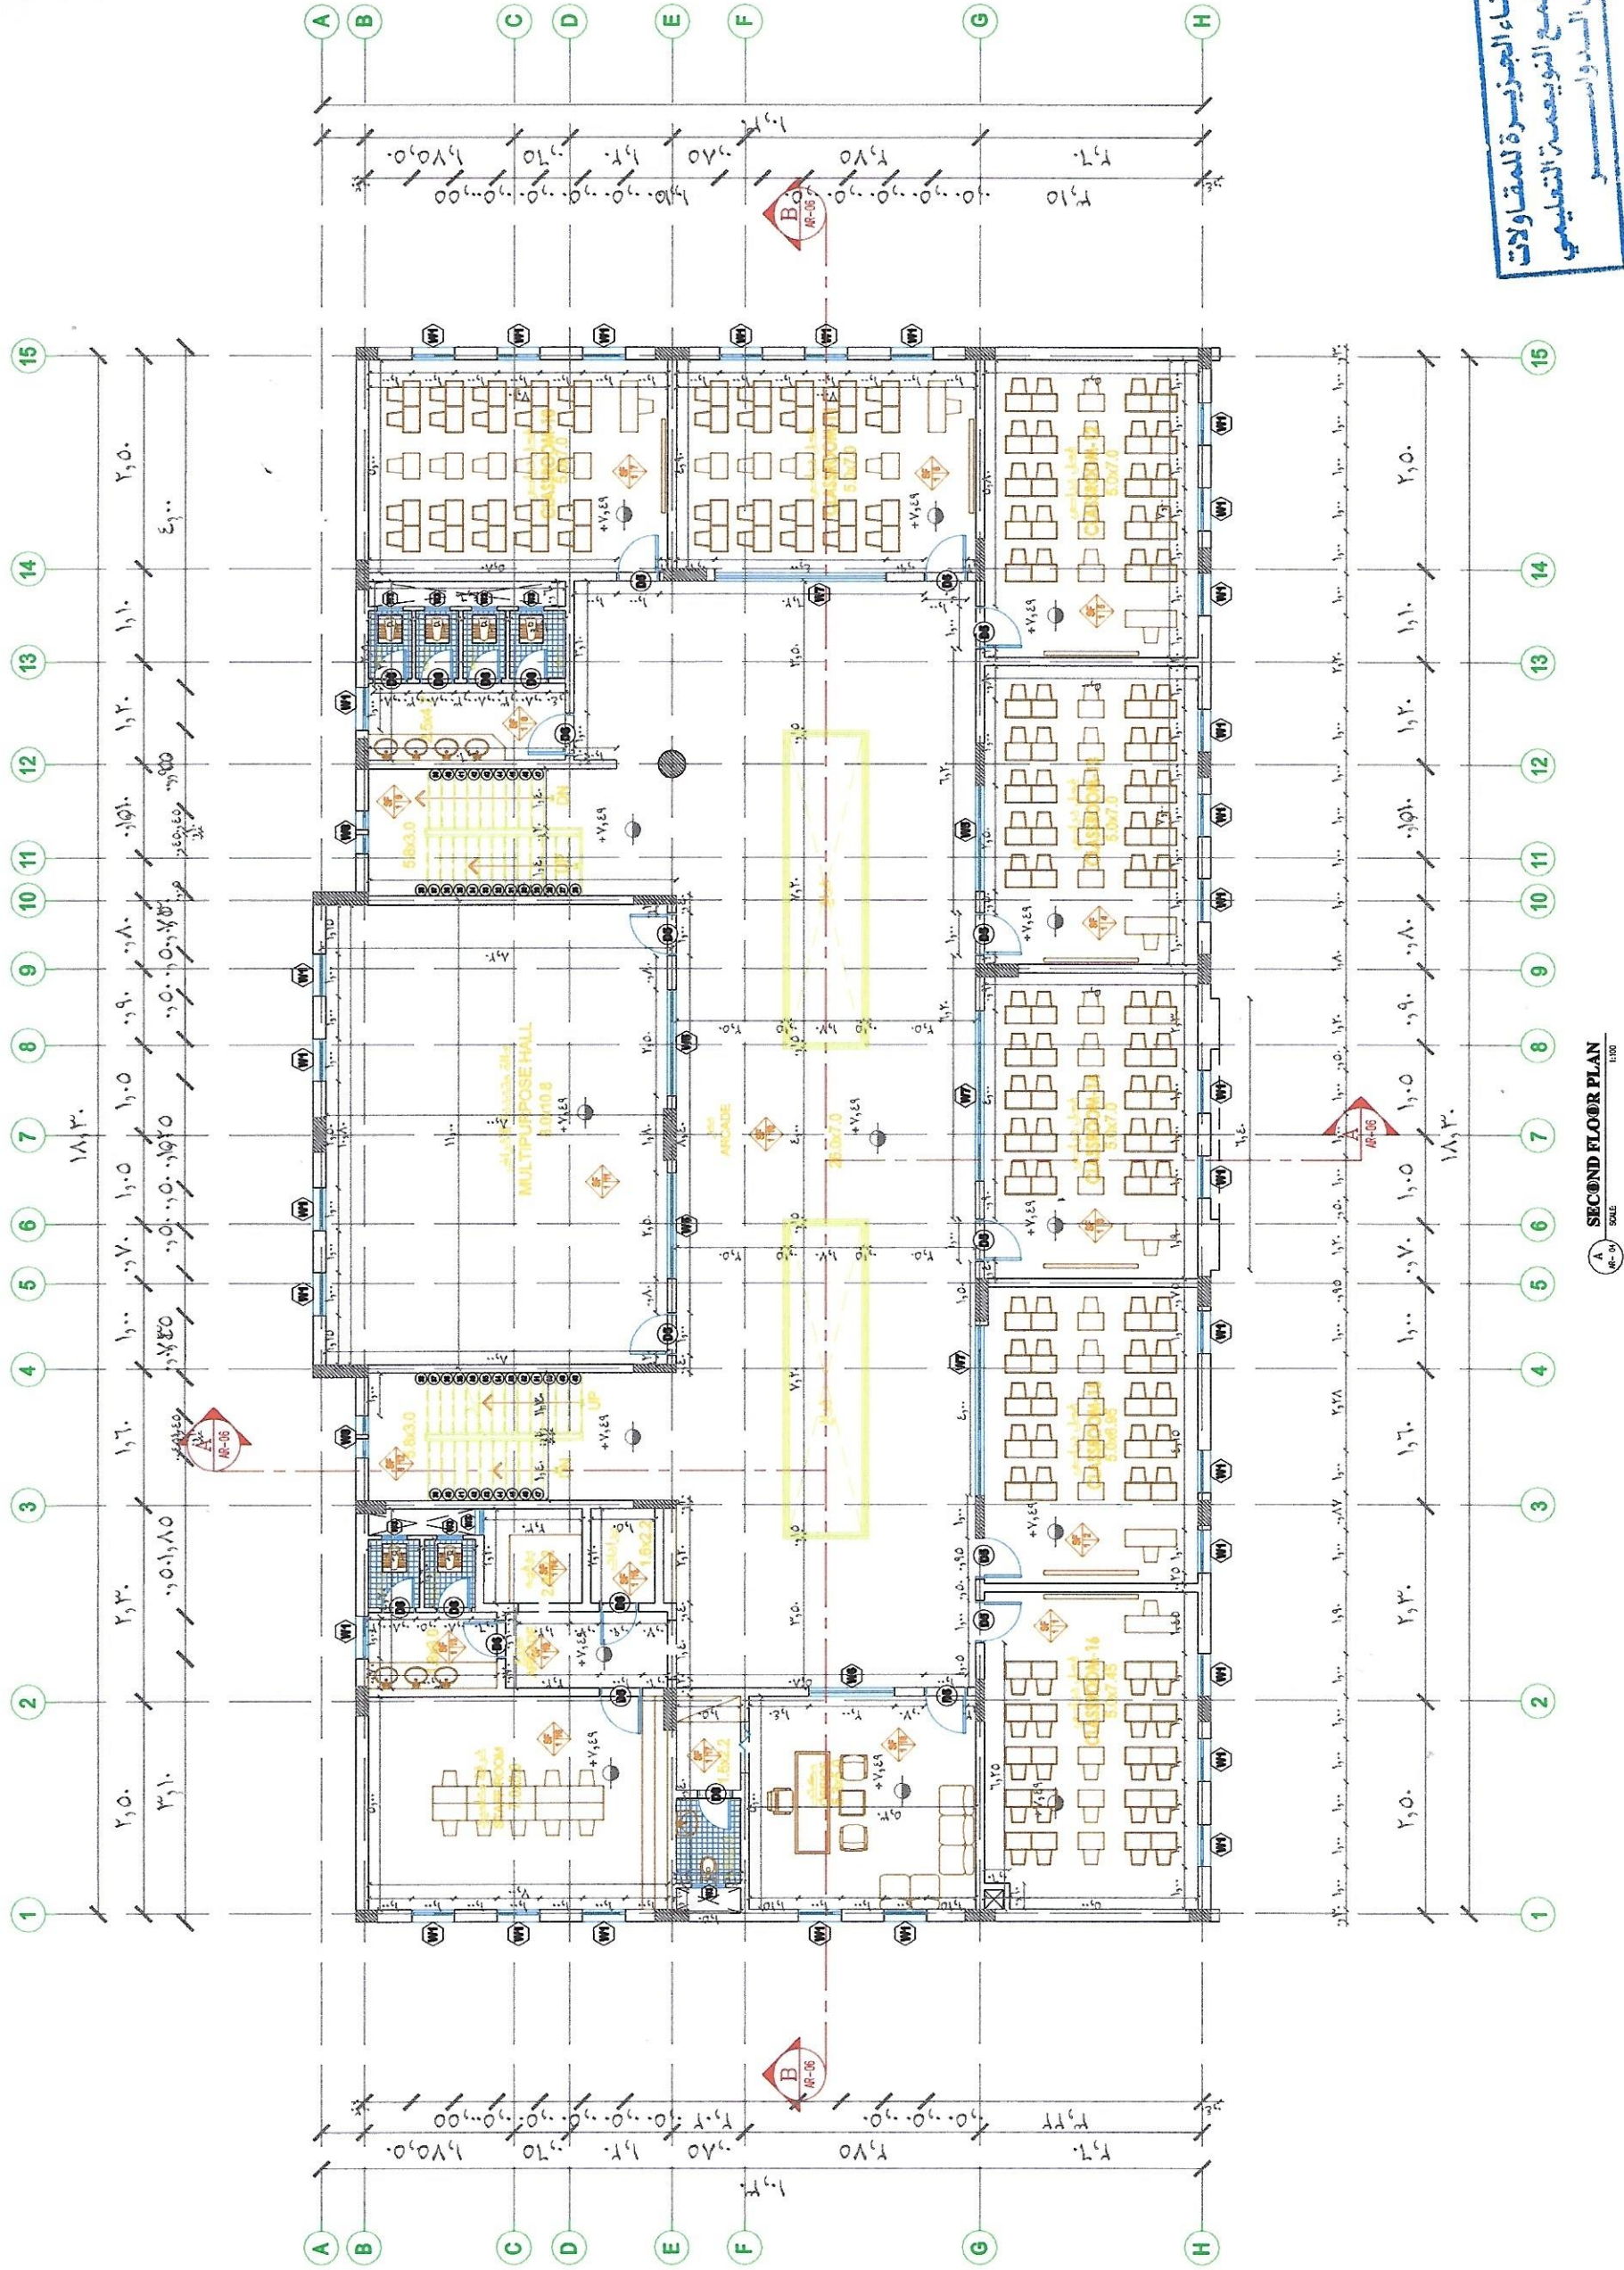

SECOND FLOOR PLAN
SCALE 1:100

المملكة العربية السعودية

وزارة التربية والتعليم
MINISTRY OF EDUCATION
وكالة الوزارة للمباني

اسم المشروع	مجمع التويزة التعليمية للبيات
اسم اللوحة	مخطط الواجهة اللاحية
رقم اللوحة	١٠ / ١
التاريخ	٢٠٢٢-١١-١٩

شركة بناء الجزيرة للمقاولات
BENA AL-JAZEERAH CO


مدير شؤون المباني
مهندس / فهد عابد المدبر

التوقيع

مهندس المقاول

مهندس الاستشاري

تقديم رقم

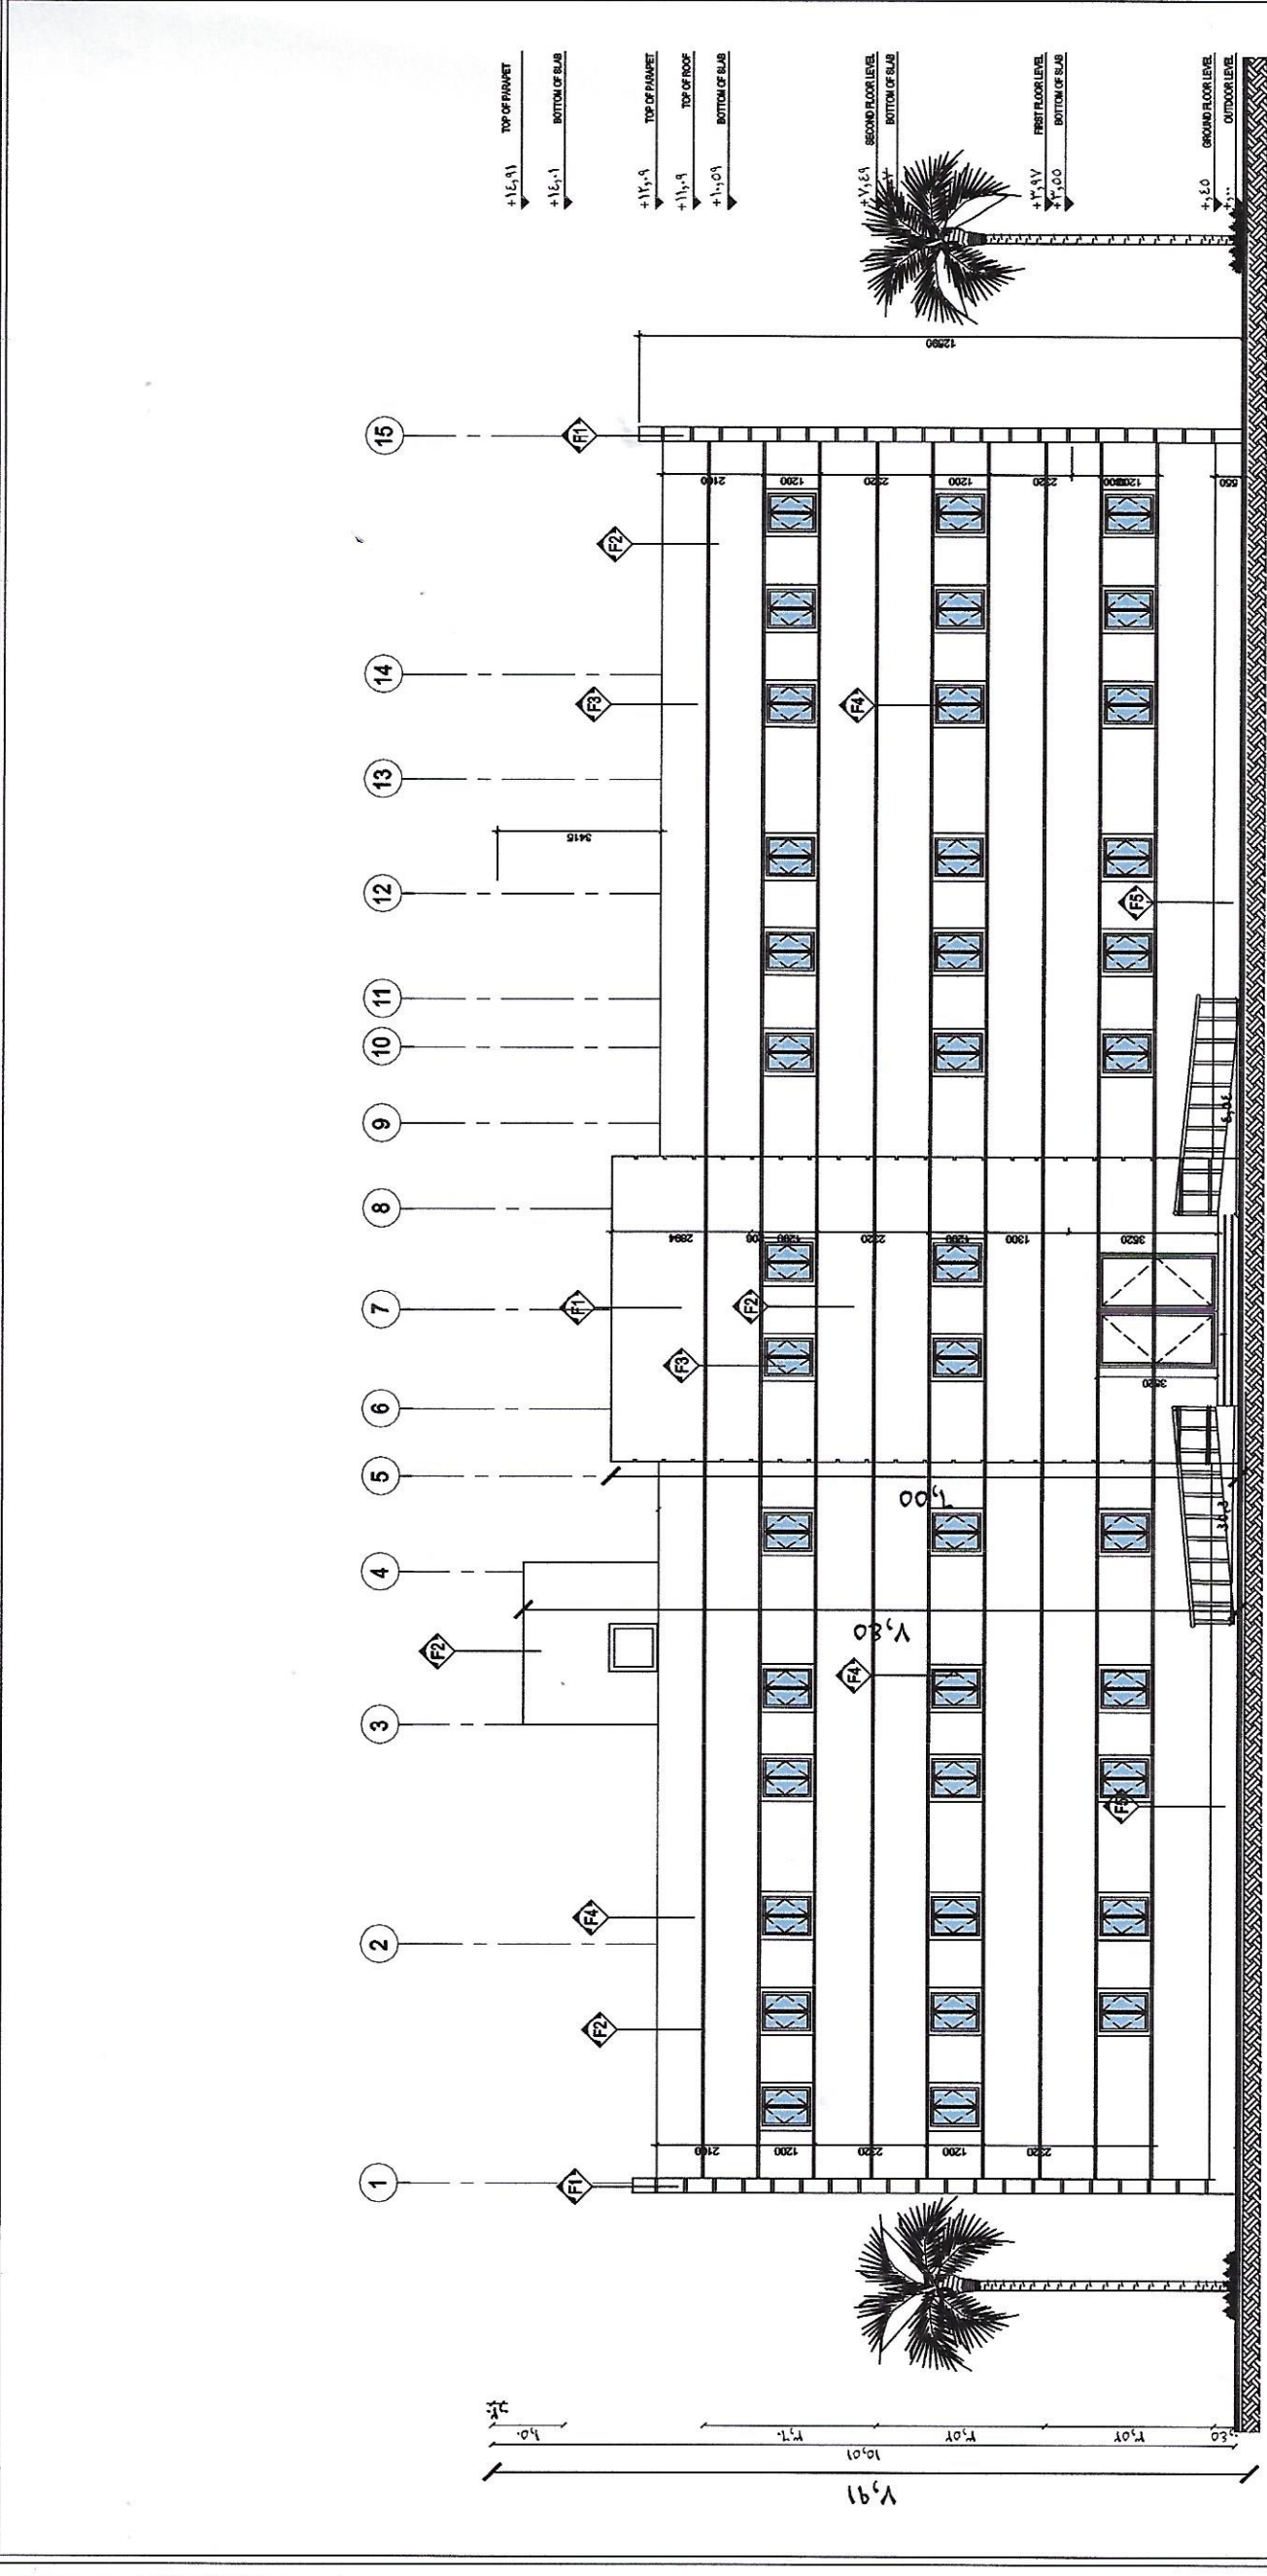

SYMBOL LEGEND:

- F1 TEXTURE PAINT WITH 20mm X 10mm DEEP GROOVE ON PLASTER
- F2 TEXTURE PAINT WITH 20mm X 10mm DEEP GROOVE ON PLASTER
- F3 RIYADH STONE
- F4 6/12/6 DOUBLE GLAZING GLASS PANEL (BLUE GREEN COLOR OR AS SPECIFIED)
- F5 30mm THK GRANITE PLINTH (RED COLOR)

EL1
AR-06
MAIN ELEVATION
SCALE: 1:100

شركة بناء الجزيرة للمقاولات
مهندس الاستشاري
م. ن. السدواوي

اسم المشروع	مجمع الدومعة التعليمي للبنات		
اسم اللوحة	مخطط الواجبة الجانبيه AS-BUILT DRAWING		
رقم اللوحة	رقم	الرقم	مقياس
		١٠٠/١	
التاريخ	٢٠٢٣-١١-١٩		


شركة بناء الجزيرة للمقاولات
BENA AL-JAZEERAH CO



المباني	التوقيع	مهندس / فهد عايد المدرع

رقم تقديم	مقدم الاستشارة	مقدم المقال
		

البناء الجائزة للمقاولات
تجمع التوجيه التعليمي

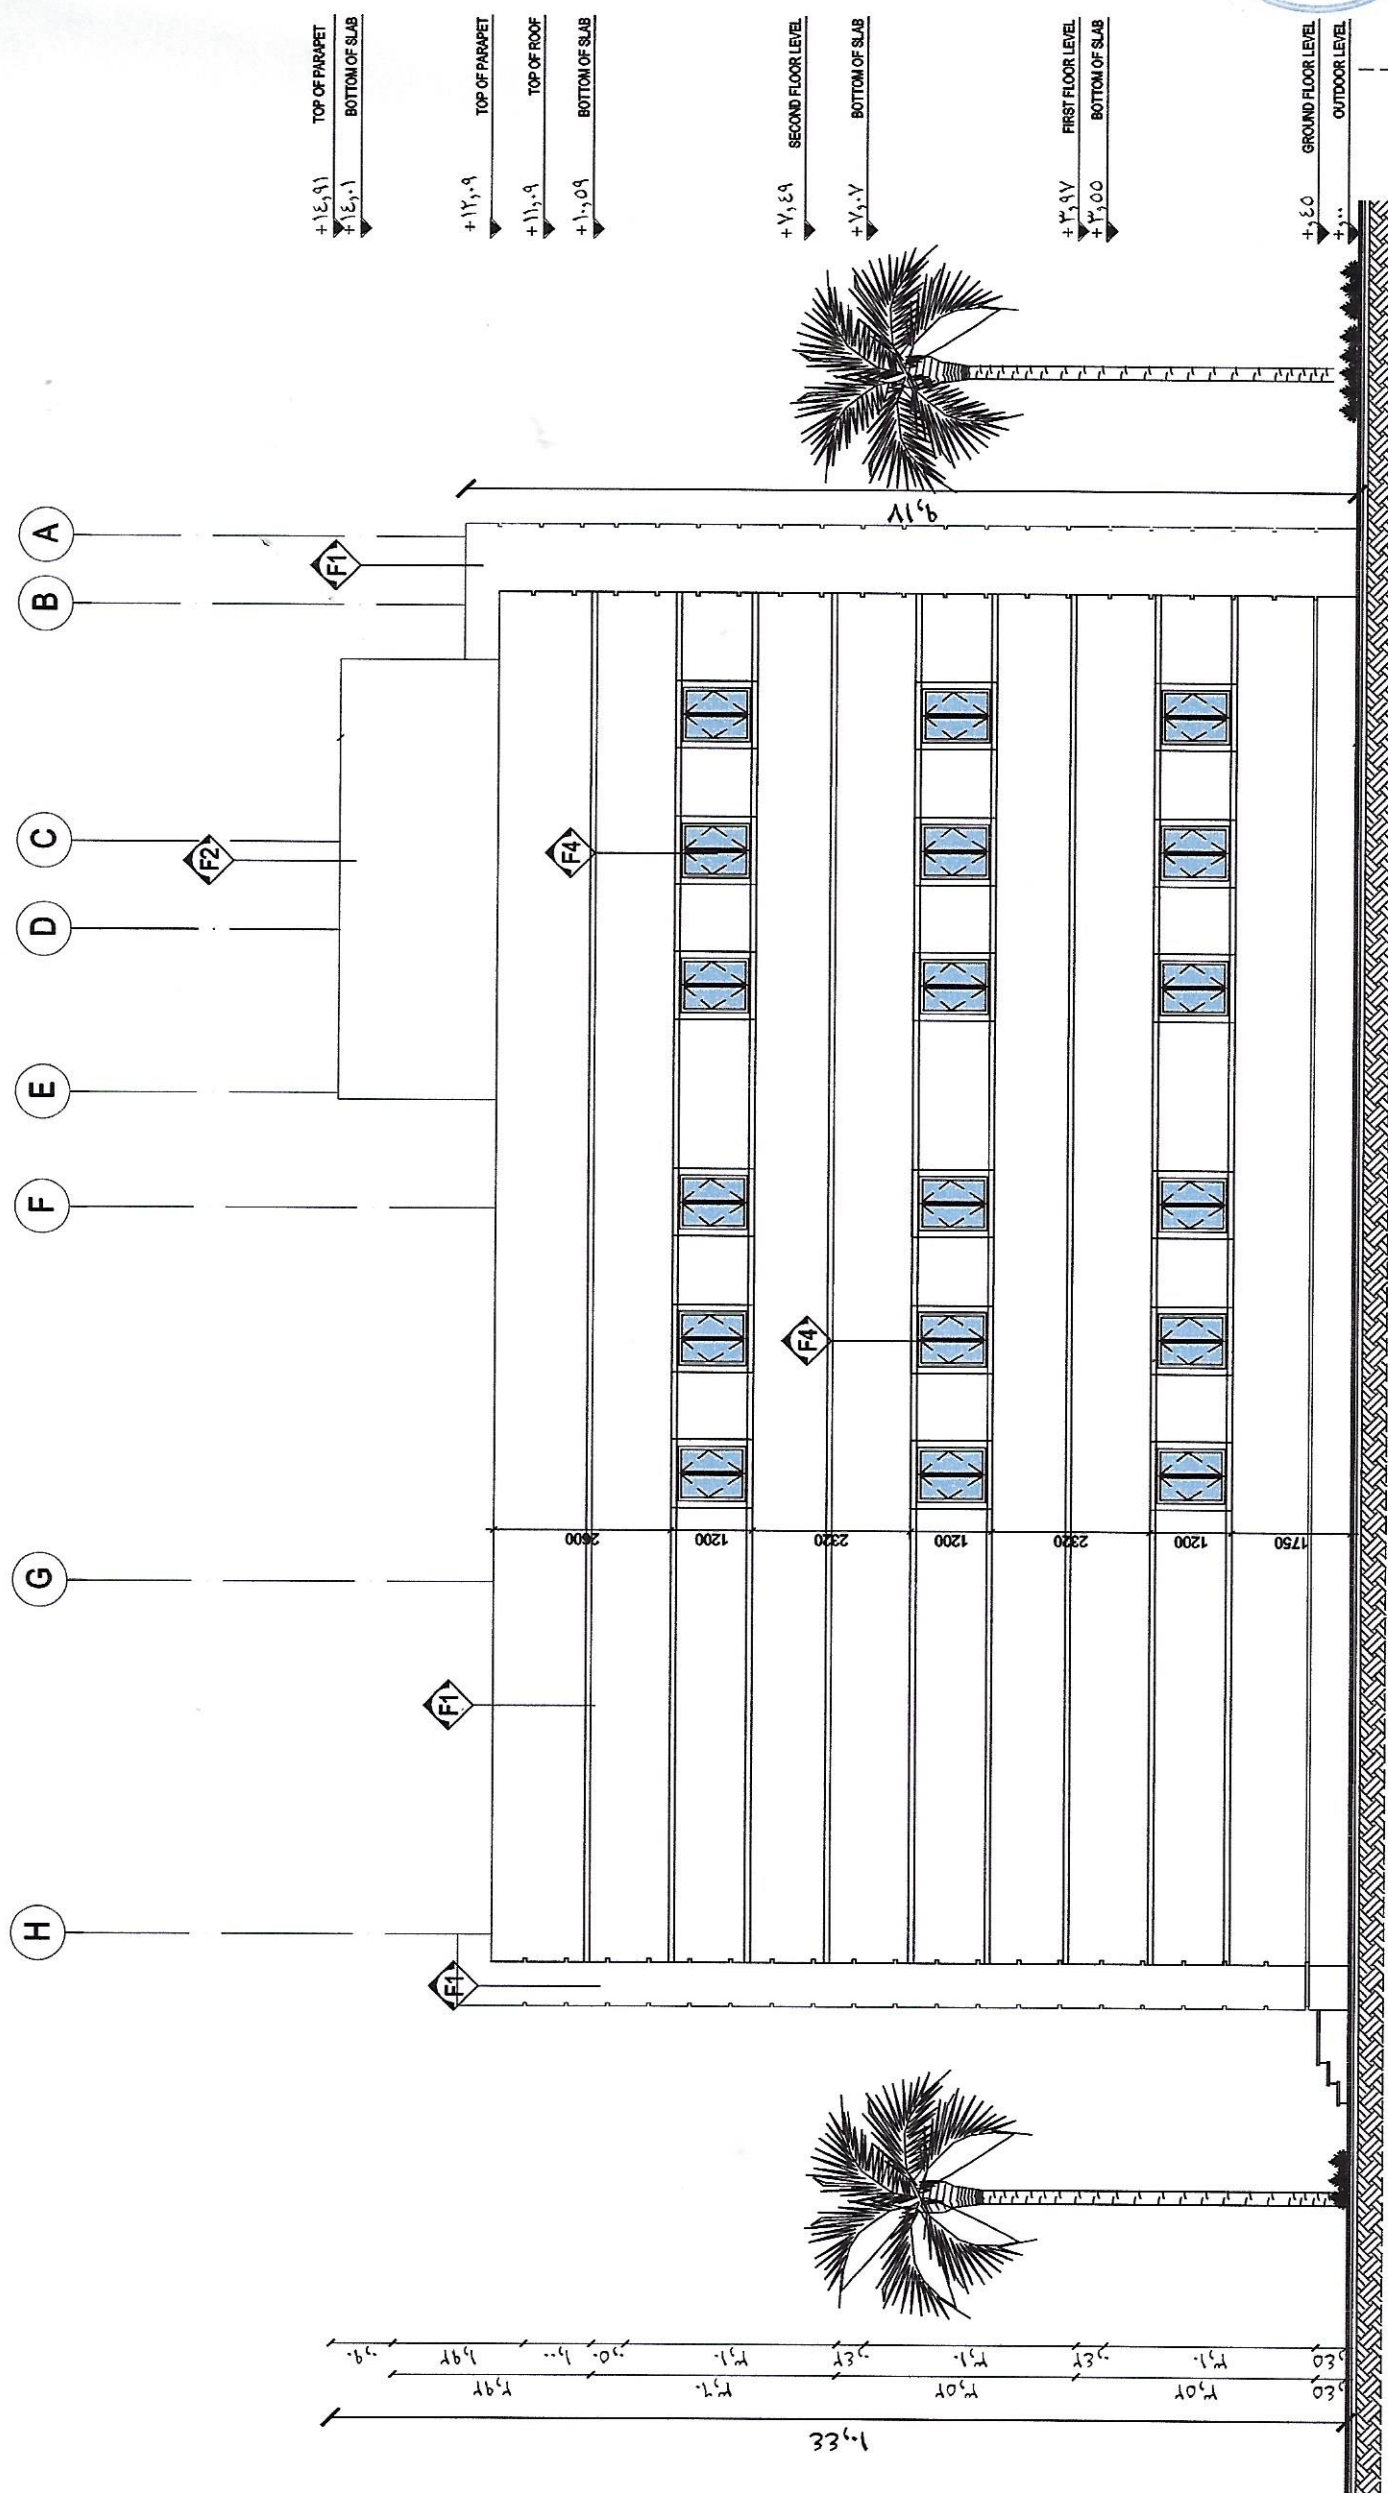

LEFT SIDE ELEVATION

EL2
AR-06

المملكة العربية السعودية




وزارة التربية والتعليم
MINISTRY OF EDUCATION
وكالة الوزارة للمباني

اسم المشروع	مجمع الدويزة التعليمية للبنات
اسم اللوحة	قطاع بالمبني 1-1 ASBUILT DRAWING
رقم اللوحة	مقياس ١/١٠٠ الرسم
التاريخ	٢٠٢٢-١١-١٩



شركة بناء الجزيرة للمقاولات
BENA AL-JAZEERAH CO

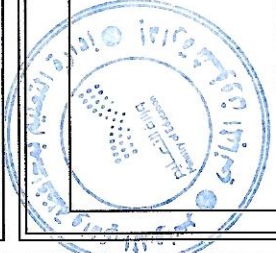

مدير شؤون المباني	مهندس / فهد عايد المدرع
التوقيع	

مهندس المقاول	
مهندس الاستشاري	
قديم رقم	

مجمع النويصة التعليمية
مجمع الدويزة التعليمية

H

G


F

E

D

C

B

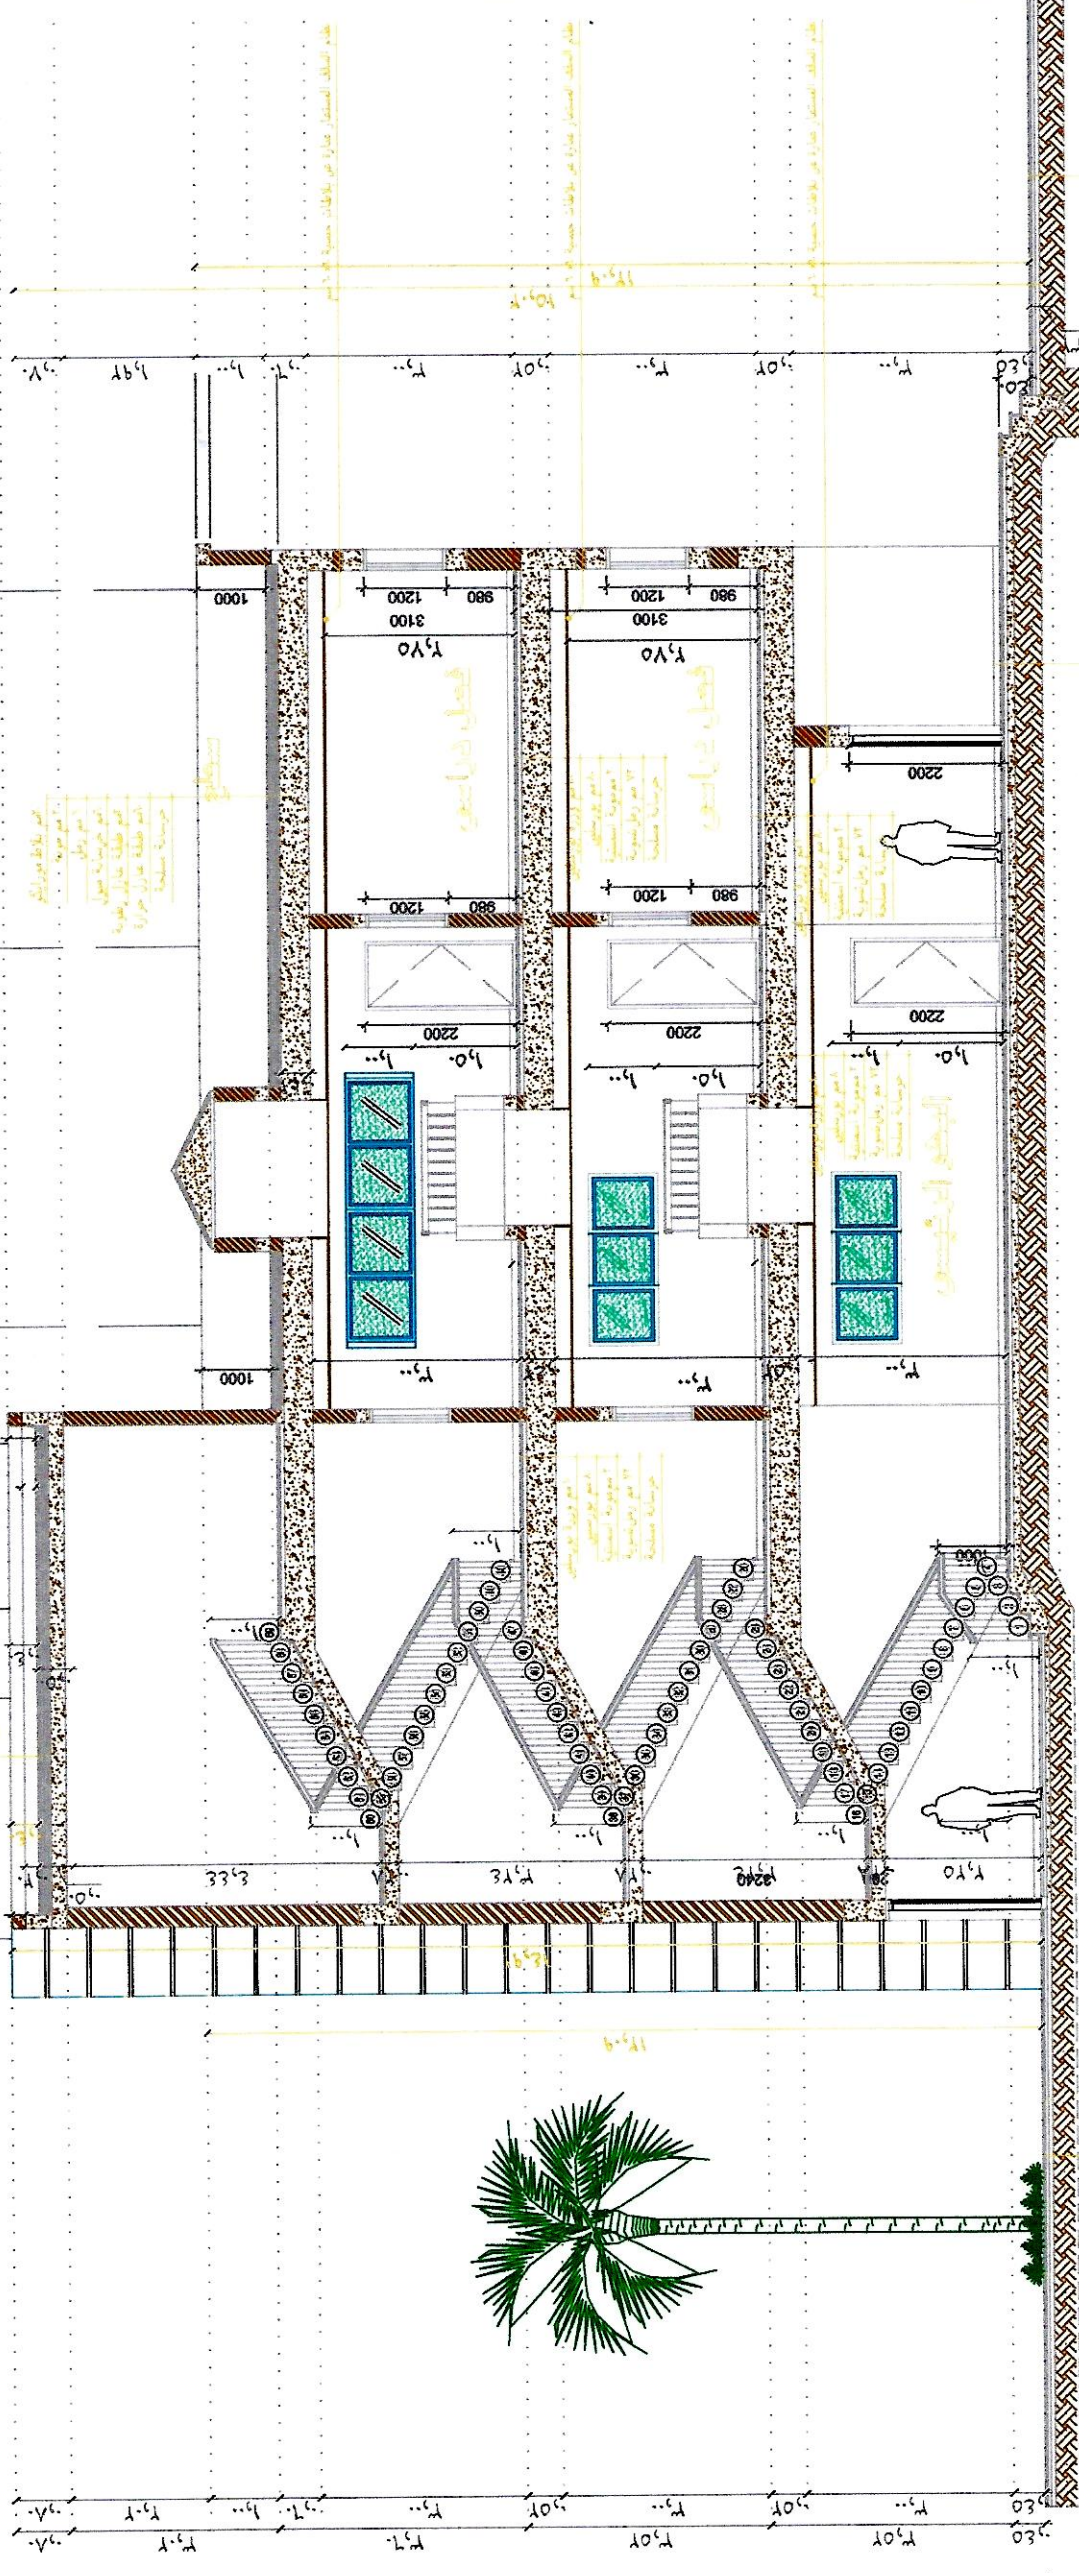

SECTION THRU "A-A"

1:100

SCALE:

AR-08

S1

المملكة العربية السعودية




وزارة التربية والتعليم
MINISTRY OF EDUCATION
وكالة الوزارة للمباني

اسم المشروع	مجمع الديمة التعليمية للبنات
اسم الورقة	قطاع المبني ب-ب AS-BUILT DRAWING
رقم الورقة	مقياس الرسم ١:١٠٠
التاريخ	٢٠٢٢-١١-١٩

شركة بناء الجزيرة للمقاولات
BENA AL-JAZEERAH CO


مدير شؤون المباني	مهندس / فهد عايد المدرع
التوقيع	

مهندس المقاول	
مهندس الاستشاري	
تقديم رقم	

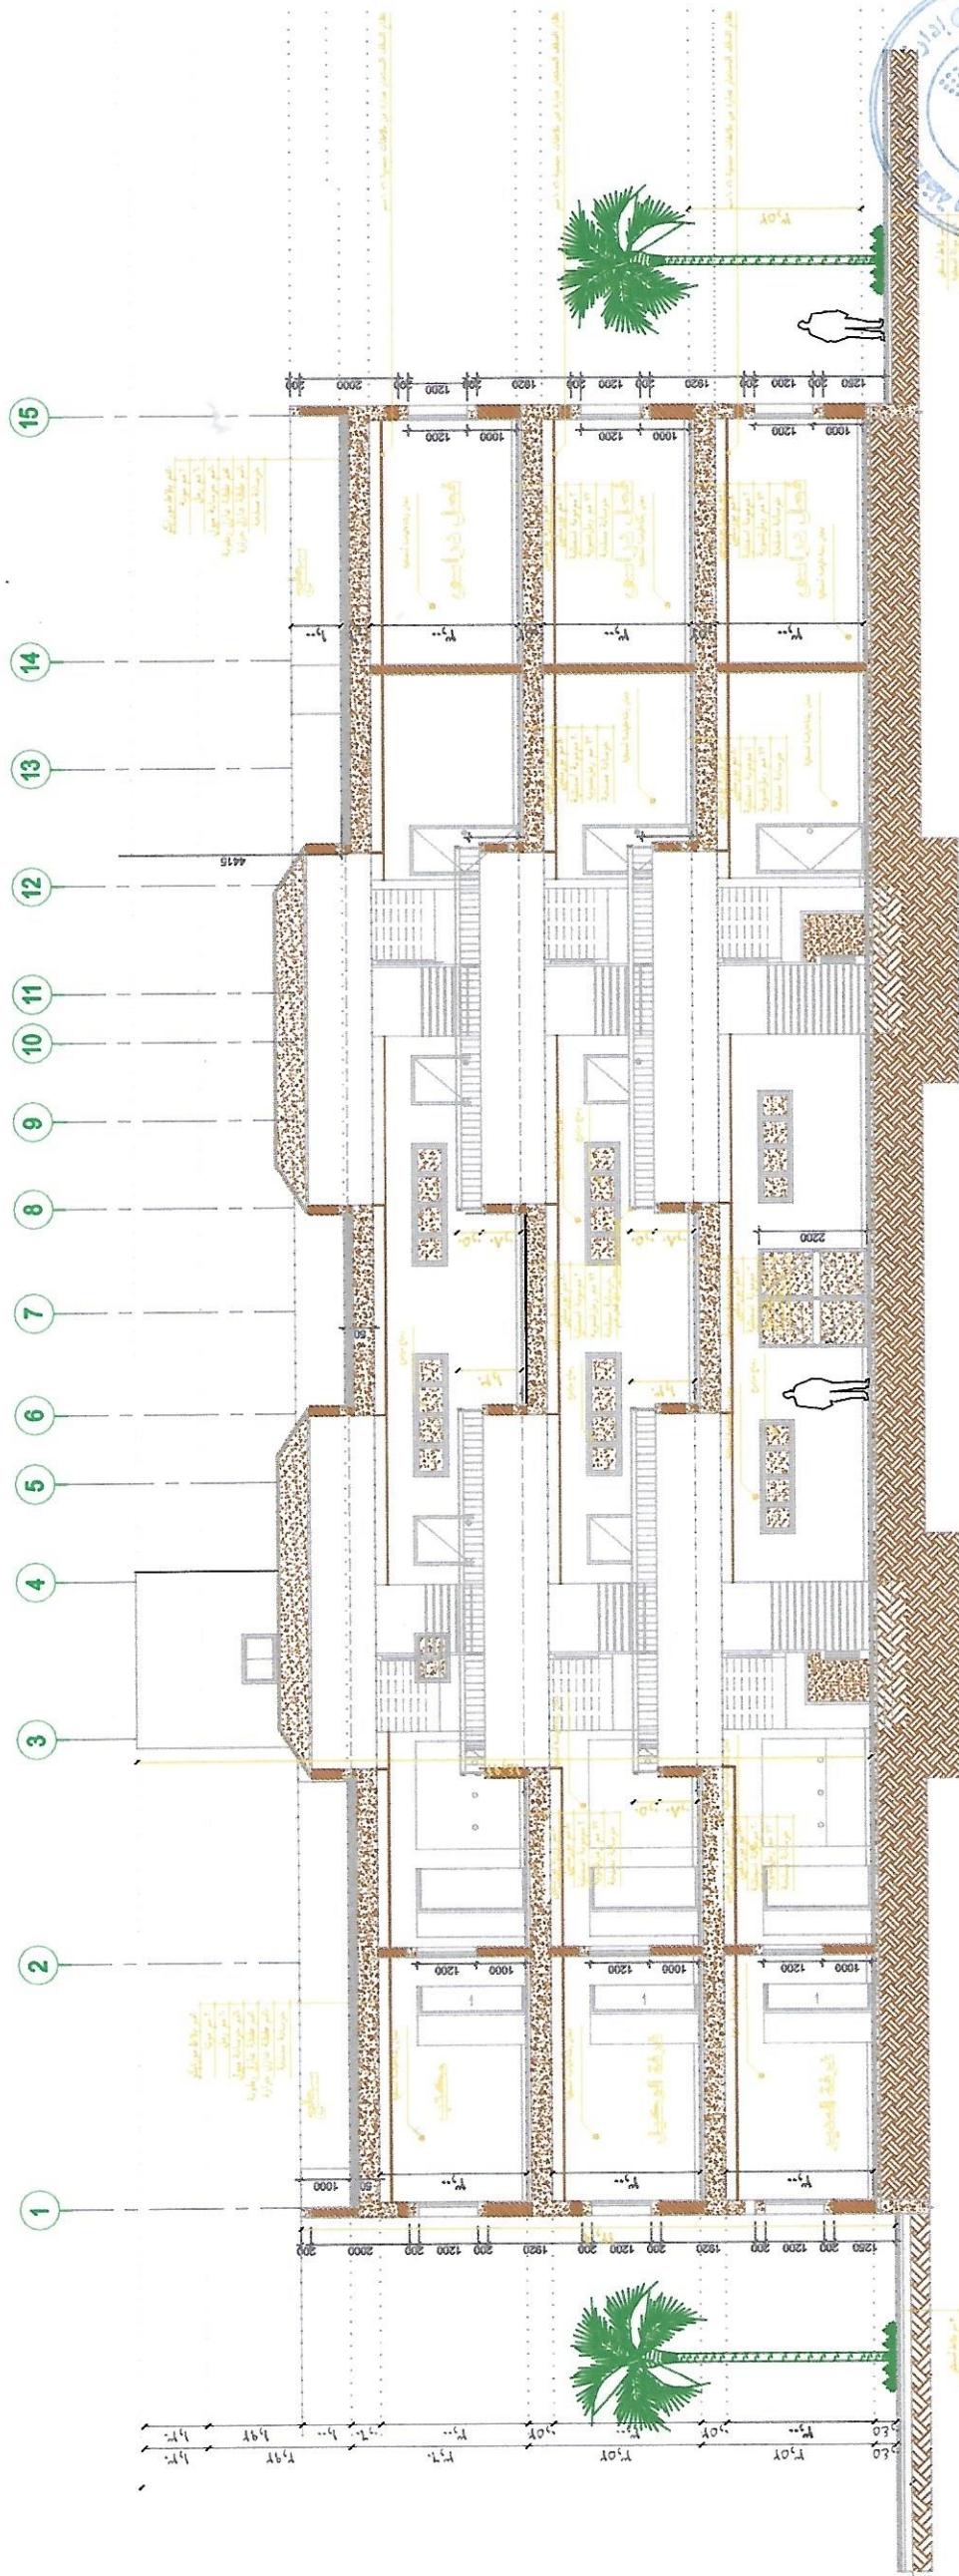

S2
AR-08
SCALE: 1:100

مهندس المقاول
مهندس الاستشاري
تقديم رقم

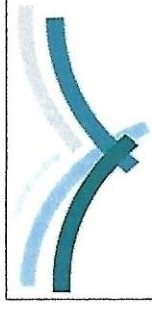

اسم المشروع	مجمع الواجهة التعليمية للنبات
اسم اللوحة	قاعات السلم AS-BUILT DRAWING
رقم اللوحة	مقياس الرسم 1:100
التاريخ	2022-11-19


--	--




--	--

المباي	مدير شؤون
التوقيع	مهندس / فهد عابد المدرع


مهندس المراقب	مهندس الاستشاري	قديم رقم

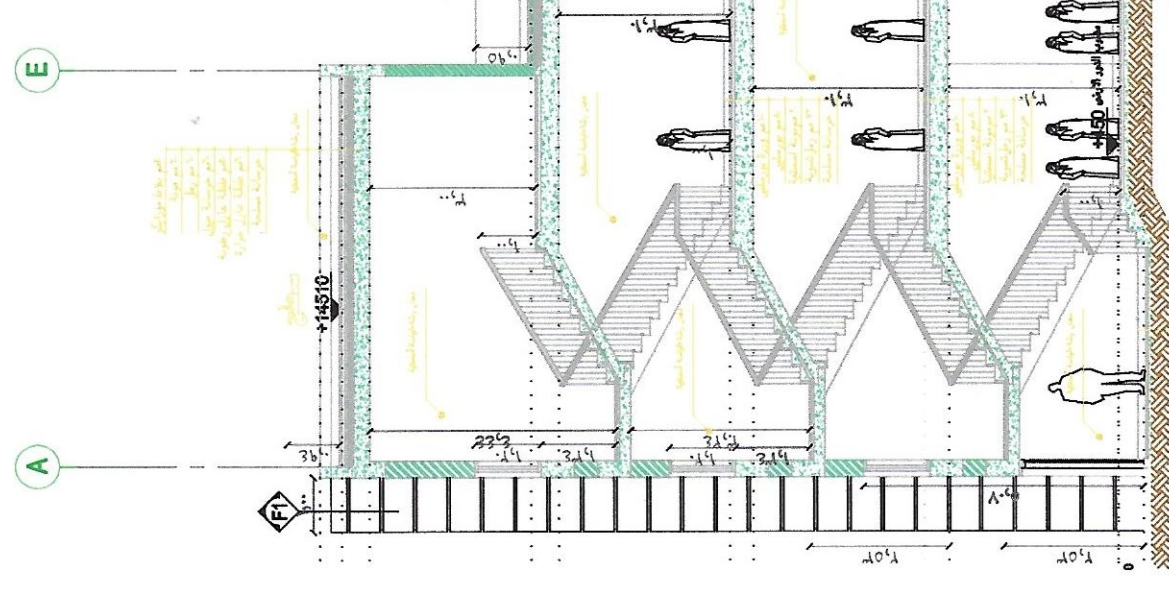


MAIN STAIRCASE - 'A'
SECTION
SCALE: 1:50

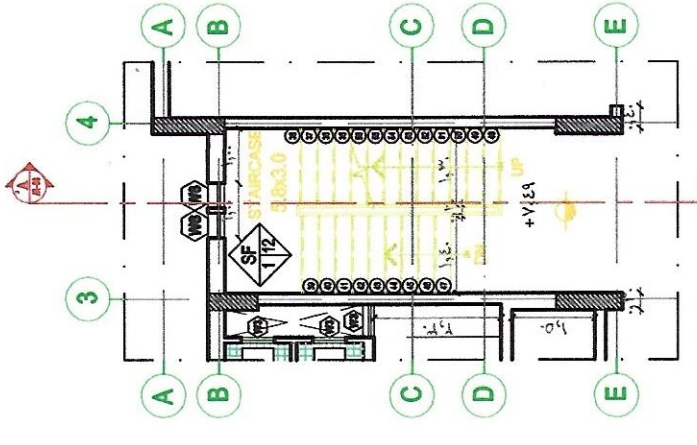


MAIN STAIRCASE - 'A'
@ SECOND FLOOR
SCALE: 1:50

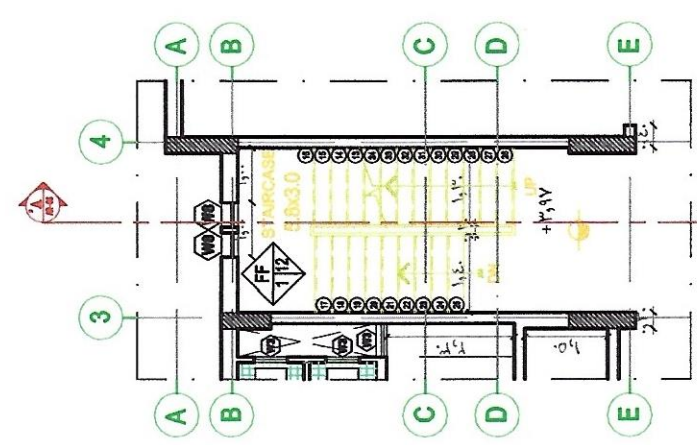


MAIN STAIRCASE - 'A'
@ FIRST FLOOR
SCALE: 1:50

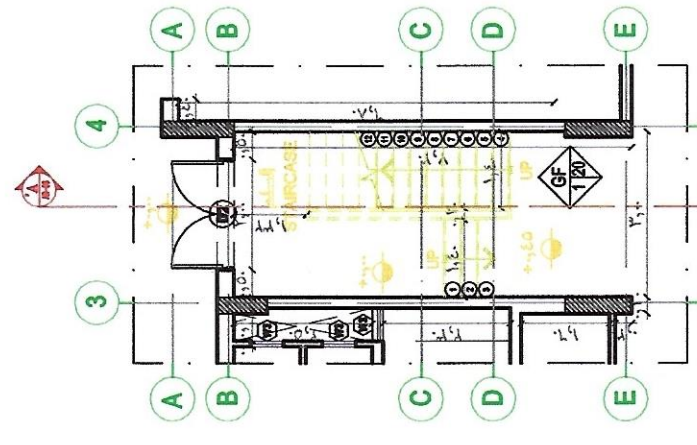


MAIN STAIRCASE - 'A'
@ GROUND FLOOR
SCALE: 1:50

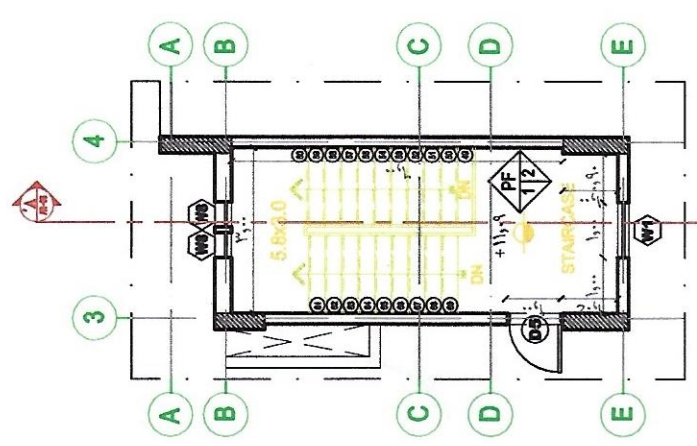

MAIN STAIRCASE - 'A'
@ PENTHOUSE FLOOR PLAN
SCALE: 1:50

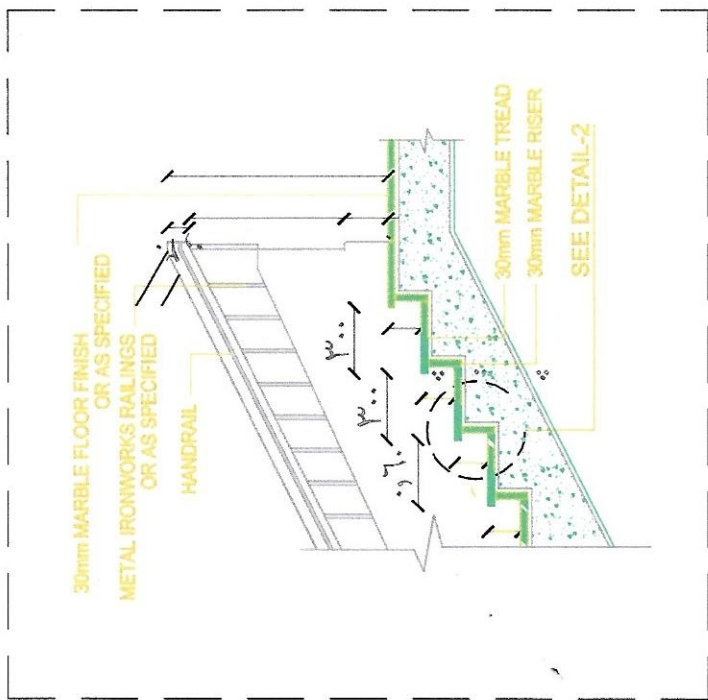

07
DETAIL - 1
SCALE: 1:25

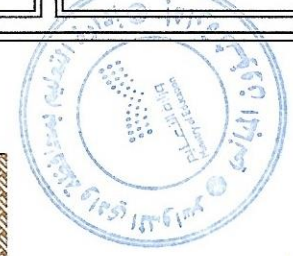


مشاريع مجمع التوجيهية للمقاولات
وادي الاسد واس

اسم المشروع	مجمع النويمة التعليمية للبنات
اسم الورقة	مخطط ضفاف الشبائيك AS-BUILT DRAWING
رقم الورقة	١٠٠ / ١
التاريخ	٢٠٢٢-١١-١٩

المباني	مهندس / فهد عايد المدرع
التوقيع	
مدير شؤون	

مهندس المقاول	
مهندس الاستشاري	
تقديم رقم	

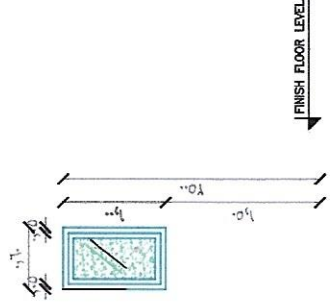


W10 ELEVATION

6/12/6 DOUBLE GLAZING PANELS
WITH POWDER COATED ALUMINUM FRAME
SINGLE PANELS - FIXED
2 SETS - VERTY PLAN

النموذج	عرض	ارتفاع	جلسة
W10	0.60	2.50	1.50

بيان الاتصال

قطاعات المونوميم مسك ديا مس بلون بني محروق وزجاج مزدوج مطلي مسطح ابيض

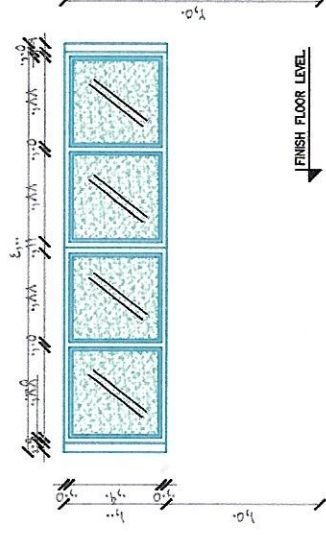


W7 ELEVATION

6/12/6 DOUBLE GLAZING PANELS
WITH POWDER COATED ALUMINUM FRAME
SINGLE PANELS - FIXED
2 SETS - VERTY PLAN

النموذج	عرض	ارتفاع	جلسة
W7	4.00	2.50	1.50

بيان الاتصال

قطاعات المونوميم مسك ديا مس بلون بني محروق وزجاج مزدوج مطلي مسطح ابيض

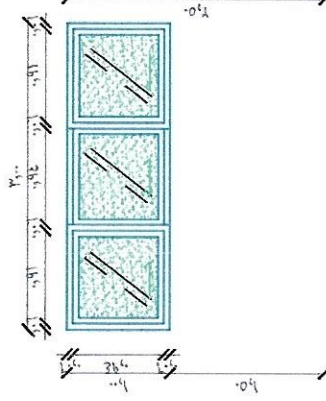


W4 ELEVATION

6/12/6 DOUBLE GLAZING PANELS
WITH POWDER COATED ALUMINUM FRAME
SINGLE PANELS - FIXED
47 SETS - VERTY PLAN

النموذج	عرض	ارتفاع	جلسة
W4	1.50	2.50	1.50

بيان الاتصال

قطاعات المونوميم مسك ديا مس بلون بني محروق وزجاج مزدوج مطلي مسطح ابيض

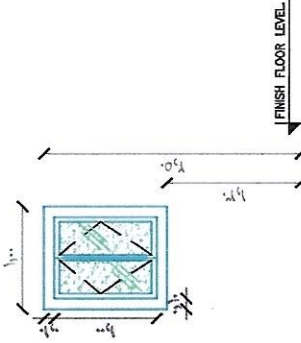


W1 ELEVATION

6/12/6 DOUBLE GLAZING PANELS
WITH POWDER COATED ALUMINUM FRAME
SINGLE PANELS - FIXED
139 SETS - VERTY PLAN

النموذج	عرض	ارتفاع	جلسة
W1	1.00	2.50	1.30

بيان الاتصال

قطاعات المونوميم مسك ديا مس بلون بني محروق وزجاج مزدوج مطلي مسطح ابيض

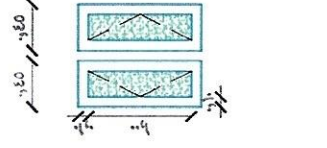


W8 ELEVATION

6/12/6 DOUBLE GLAZING PANELS
WITH POWDER COATED ALUMINUM FRAME
SINGLE PANELS - FIXED
139 SETS - VERTY PLAN

النموذج	عرض	ارتفاع	جلسة
W8	0.45	2.50	1.30

بيان الاتصال

قطاعات المونوميم مسك ديا مس بلون بني محروق وزجاج مزدوج مطلي مسطح ابيض

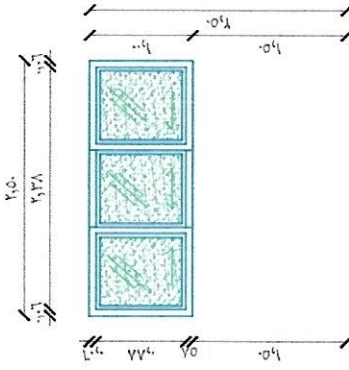


W5 ELEVATION

6/12/6 DOUBLE GLAZING PANELS
WITH POWDER COATED ALUMINUM FRAME
SINGLE PANELS - FIXED
2 SETS - VERTY PLAN

النموذج	عرض	ارتفاع	جلسة
W5	2.50	2.50	1.50

بيان الاتصال

قطاعات المونوميم مسك ديا مس بلون بني محروق وزجاج مزدوج مطلي مسطح ابيض

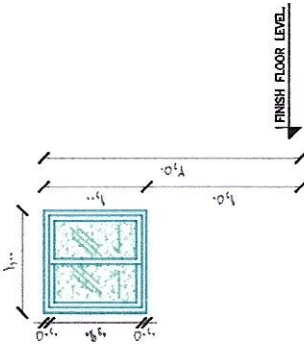


W2 ELEVATION

6/12/6 DOUBLE GLAZING PANELS
WITH POWDER COATED ALUMINUM FRAME
SINGLE PANELS - FIXED
139 SETS - VERTY PLAN

النموذج	عرض	ارتفاع	جلسة
W2	1.00	2.50	1.50

بيان الاتصال

قطاعات المونوميم مسك ديا مس بلون بني محروق وزجاج مزدوج مطلي مسطح ابيض

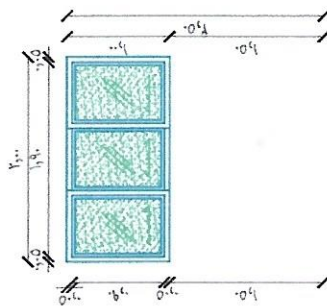


W6 ELEVATION

6/12/6 DOUBLE GLAZING PANELS
WITH POWDER COATED ALUMINUM FRAME
SINGLE PANELS - FIXED
2 SETS - VERTY PLAN

النموذج	عرض	ارتفاع	جلسة
W6	2.00	2.50	1.50

بيان الاتصال

قطاعات المونوميم مسك ديا مس بلون بني محروق وزجاج مزدوج مطلي مسطح ابيض

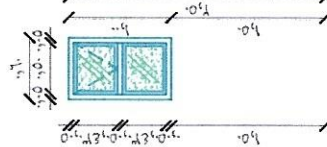

W3 ELEVATION

6/12/6 DOUBLE GLAZING PANELS
WITH POWDER COATED ALUMINUM FRAME
SINGLE PANELS - FIXED
7 SETS - VERTY PLAN

النموذج	عرض	ارتفاع	جلسة
W3	0.60	2.50	1.50

بيان الاتصال

قطاعات المونوميم مسك ديا مس بلون بني محروق وزجاج مزدوج مطلي مسطح ابيض




اسم المشروع	مجمع التريمة التعليمي للبنات
اسم الورقة	مخطط شوارع الابواب AS-BUILT DRAWING
رقم الورقة	١
التاريخ	٢٠٢٢-١١-١٩

شركة بناء الجزيرة للمقاولات BENA AL-JAZEERAH CO
--

مدير شؤون المباني	مهندس / فهد عايد المدرع
التوقيع	


مهندس المعاول	
مهندس الاستشاري	
تقديم رقم	

مشروع مجمع التريمة التعليمي
وادي الدواسر

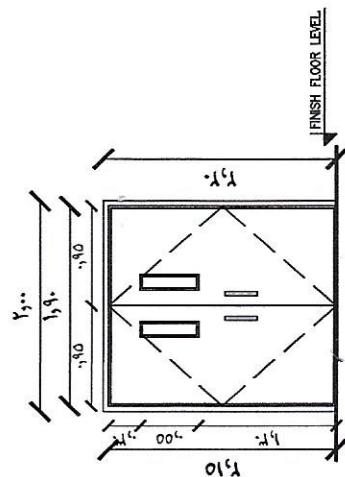


ELEVATION D4

بيان الاعمال
باب ضلعتين من قطاعات معدنية جوفاء مع فتارة زجاج مسلح شفاف سمك ٦ مم لكل ضلعة و طبقة
المخطط مع تركيب كالون المورب

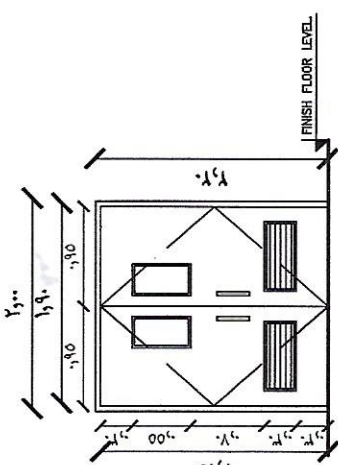


ELEVATION D3

بيان الاعمال
باب ضلعتين من قطاعات معدنية جوفاء وطبقة للمخططات مع فتارة زجاج مسلح شفاف
سمك ٦ مم لكل ضلعة مع جريدية سفلية للتعوية لكل ضلعة مع تركيب كالون مروب

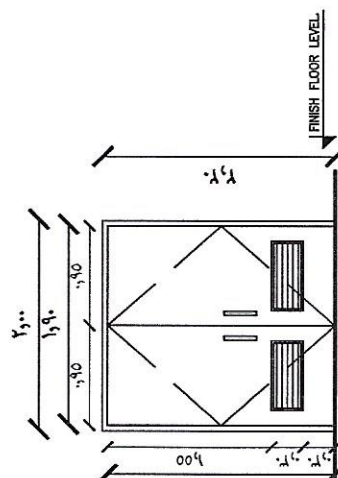


ELEVATION D2

بيان الاعمال
باب ضلعتين من قطاعات معدنية جوفاء وطبقة للمخططات
مع جريدية سفلية للتعوية لكل ضلعة مع تركيب كالون مروب عند ابواب السلالم

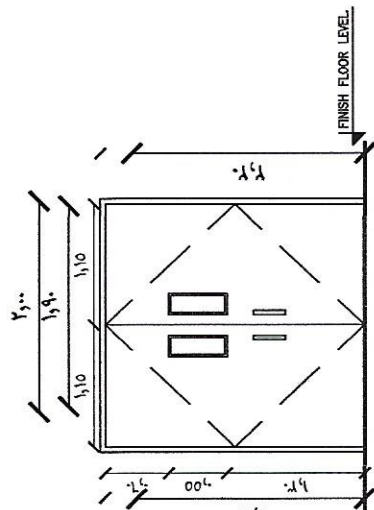


ELEVATION D1

بيان الاعمال
باب ضلعتين من قطاعات معدنية جوفاء مع فتارة زجاج مسلح شفاف سمك ٦ مم لكل ضلعة و طبقة
المخطط مع تركيب كالون المورب

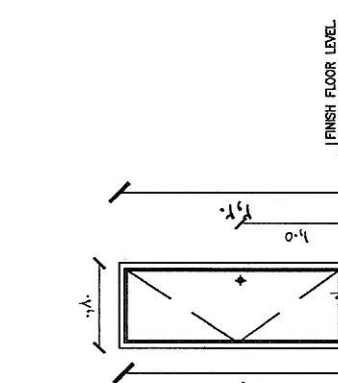


ELEVATION D8

بيان الاعمال
باب ضلعة واحدة من P.V.C وطبقة للمخططات يبعد عن الأرض ١٠ سم

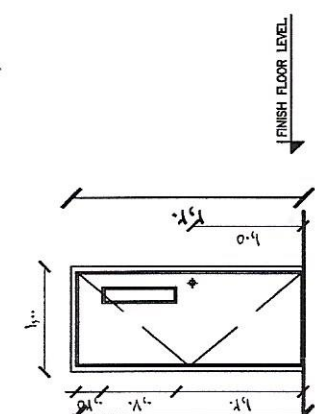

ELEVATION D5

بيان الاعمال
باب ضلعة واحدة من قطاعات معدنية جوفاء مع فتارة زجاج مسلح شفاف سمك ٦ مم و طبقة
المخطط

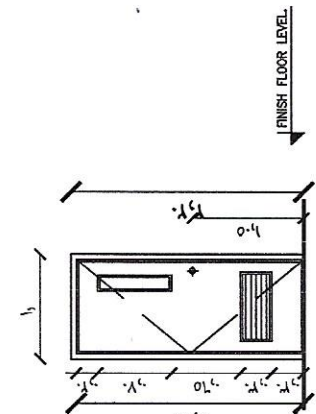

ELEVATION D6

بيان الاعمال
باب ضلعة واحدة من P.V.C وطبقة للمخططات مع فتارة زجاج سمك ٦ مم
مسلح شفاف وجريدية سفلية للتعوية

المملكة العربية السعودية



وزارة التربية والتعليم
Ministry of Education

وزارة التربية والتعليم
MINISTRY OF EDUCATION
وكالة الوزارة للمباني

اسم المشروع	مجمع التويمة التعليمي للبنات
اسم اللوحة	مخطط معماري سكني الحارس AS-BUILT DRAWING
رقم اللوحة	١
التاريخ	٢٠٢٢-١١-١٩



شركة بناء الجزيرة للمقاولات
BENA AL-JAZEERAH CO



مدير شؤون المباني	مهندس / فهد عايد المدرع
التوقيع	

مهندس المقاول	
مهندس الاستشاري	
تقديم رقم	

SYMBOL LEGEND:

- F1 TEXTURE PAINT WITH 20mm X 10mm DEEP GROOVE ON PLASTER
- F2 TEXTURE PAINT WITH 20mm X 10mm DEEP GROOVE ON PLASTER
- F3 RIYADH STONE
- F4 6/12/6 DOUBLE GLAZING GLASS PANEL (BLUE GREEN COLOR OR AS SPECIFIED)
- F5 30mm THK GRANITE PLINTH (RED COLOR)

تتم بلاط بوزن
٢ سم سم
٦ سم سم
تتم حرسية سمول
تتم طبقة عازل رطوبة
تتم طبقة عازل حرارية
خرسانية مسلحة

TOP OF PARAPET
+4760

TOP OF ROOF
+3760

GROUND FLOOR LEVEL
+480

OUTDOOR LEVEL
+310

تتم بلاط اسفلتي
٢ سم سم
٦ سم سم
تتم حرسية سمول
تتم طبقة عازل رطوبة
تتم طبقة عازل حرارية
خرسانية مسلحة


SECTION THRU "A-A"

HOUSING GUARD PLAN

SCALE

المخططات الانشائية As-Built Drawings المدرس الثانوية

المملكة العربية | السعودية

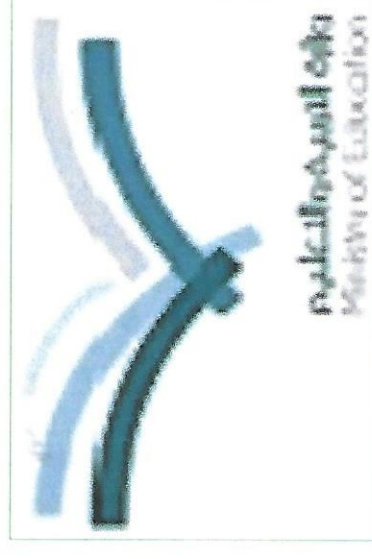

وزارة التربية والتعليم

MINISTRY OF EDUCATION

وكالة الوزارة للمباني

مشروع مجمع الذويعة التعليمي للبنات

المملكة العربية السعودية



وزارة التربية والتعليم
MINISTRY OF EDUCATION
وكالة الوزارة للمباني

اسم الشخص	مجمع التوجيه	
اسم اللجنة	التعليمي بذات	
رقم اللجنة	(١٣)	
التاريخ	25/04/2020	





[illegible][illegible]


اسم المالك



Altholathi
 149 Altholathi Enayathu
 NGDIL 008 33 67804
 EMail:altholathi16@gmail.com 01052

مدير شؤون المهاجرين	مجلس / محمد بن عابد المدد	مجلس القبول	مجلس الاستشارة	تقديم رقم
التوقيع		مجلس / محمد بن عابد المدد	مجلس / يوسف اللقي	١١ - ١

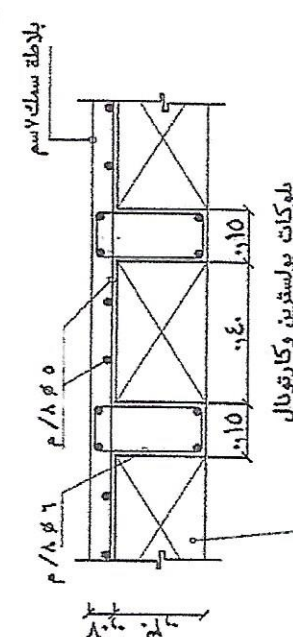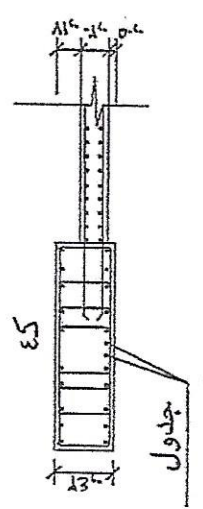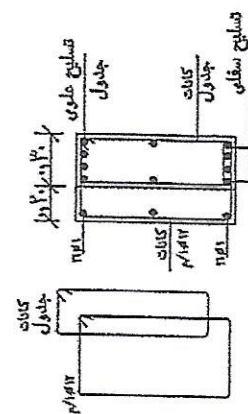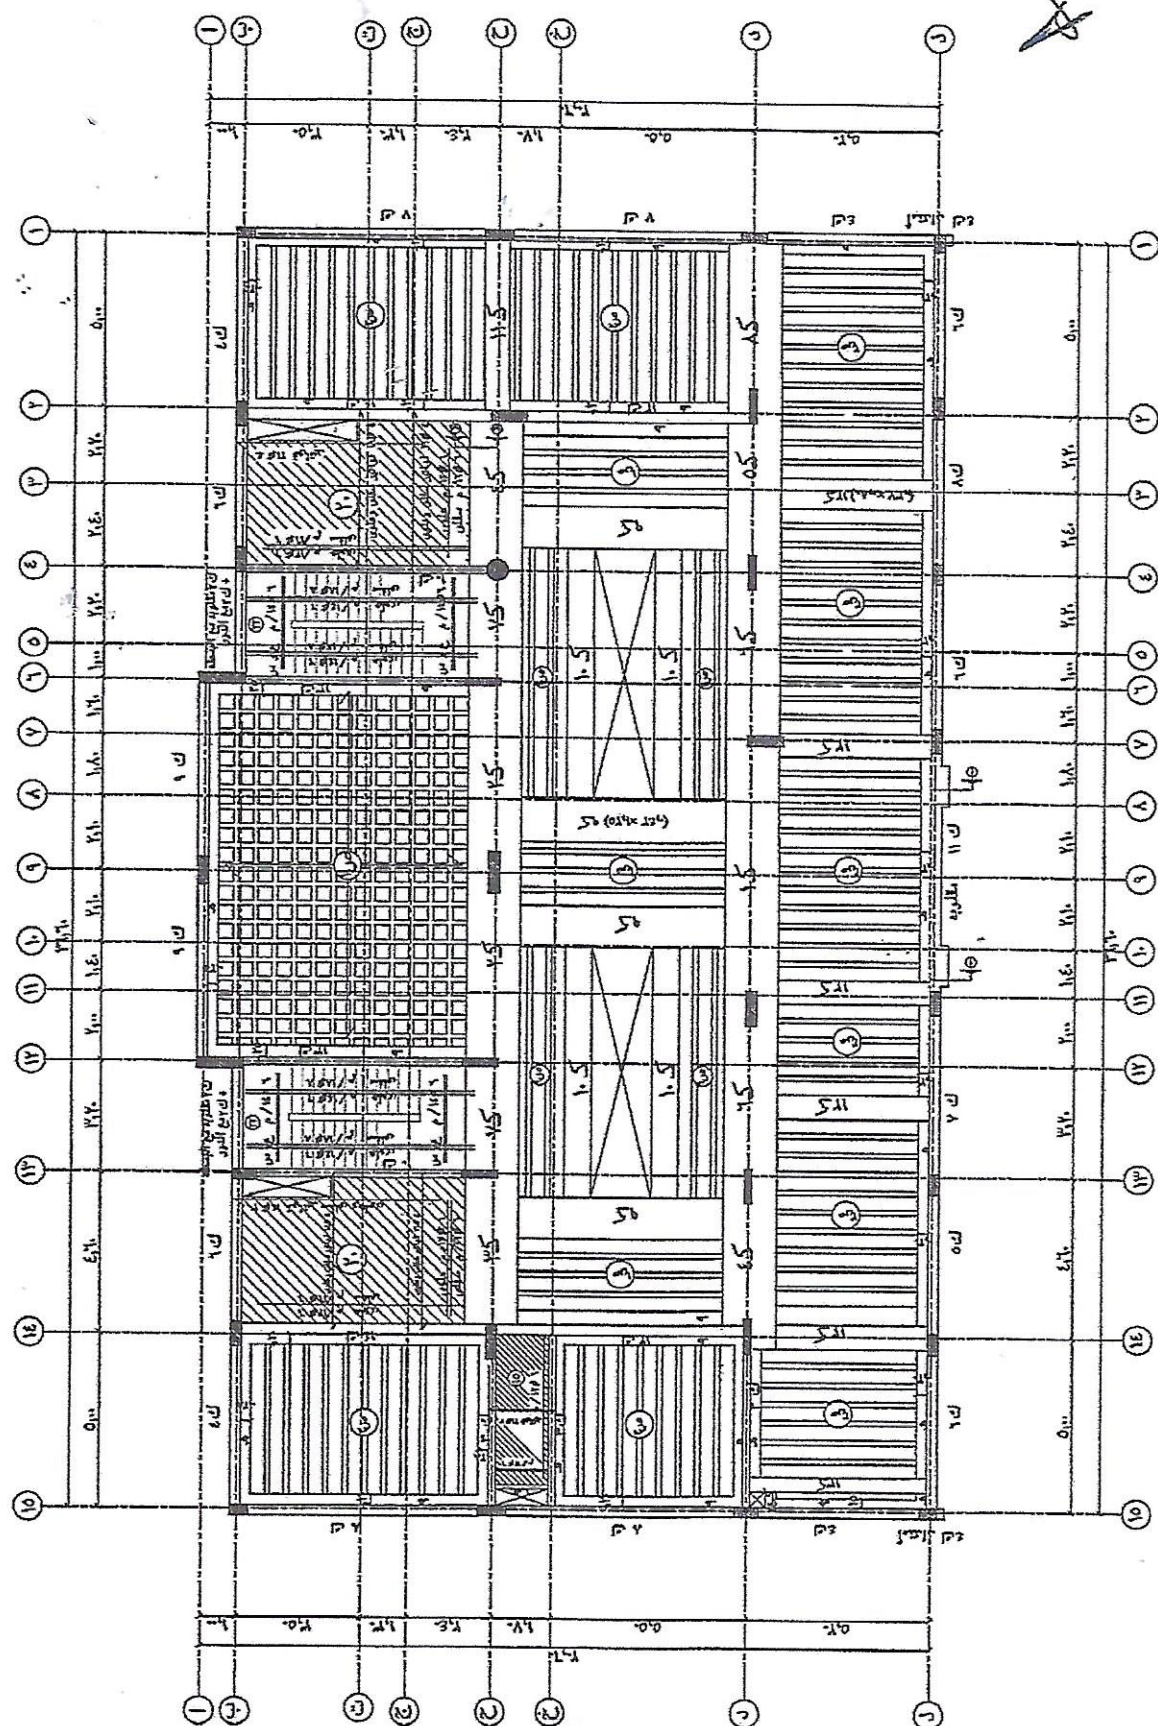

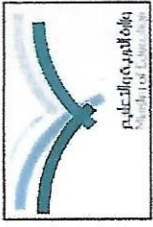

وزارة التربية والتعليم
MINISTRY OF EDUCATION
وكالة الوزارة للمباني

اسم المشروع	مجمع التريعه		التاريخ	20/03/2021
	التعليمى بنات			
اسم الزوجه	فناصيل الاعده		رقم الزوجه	(8)
	الرمز	مقياس		
	—			


يزاد على مطابقة تفاصيل الاعتماد مع جدول الاعتماد

As-Built




مشاريع خاصة بالبنائين
مشاريع خاصة بالبنائين

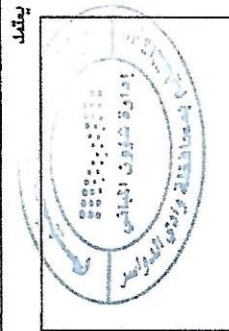

مدیر شؤون
مهتاس / فهد بن عابد المدرع

المباني	التقويم	

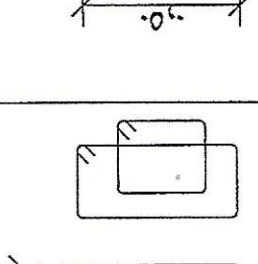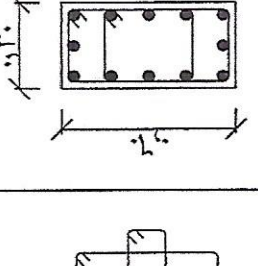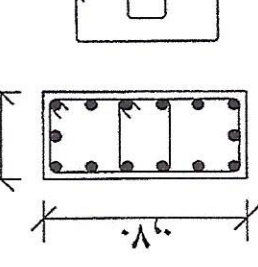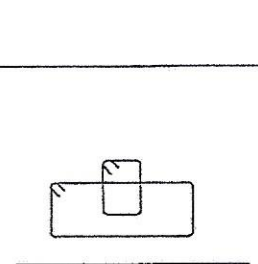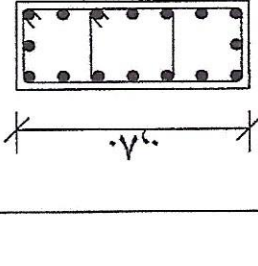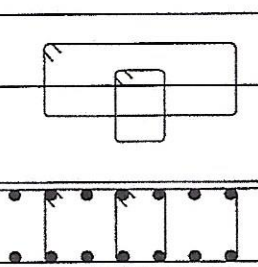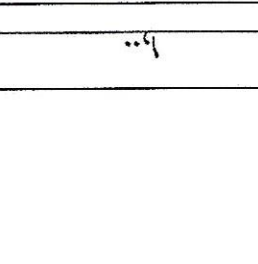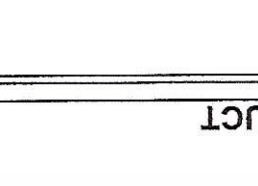



المملكة العربية السعودية

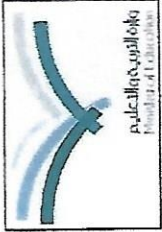

وزارة التربية والتعليم
وكالة الميام
الإدارة العامة للدراسات والتصميم







اسم المشروع	مجمع الترفيه
اسم الوحدة	الطماح الابتدائية
رقم الوحدة	(4)
التاريخ	20/03/2021

AS-Built
أسس الأساس

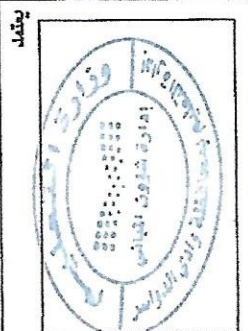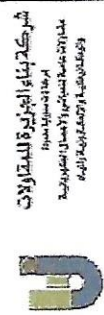

مدير مشروع / محمد بن عبد الله العبد
مهندس / محمد بن عبد الله العبد

مهندس	مهندس	مهندس	مهندس

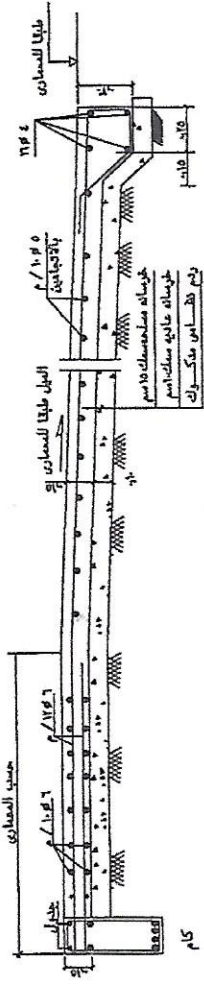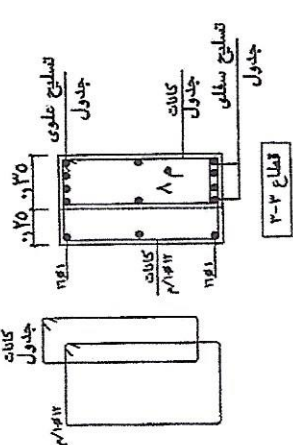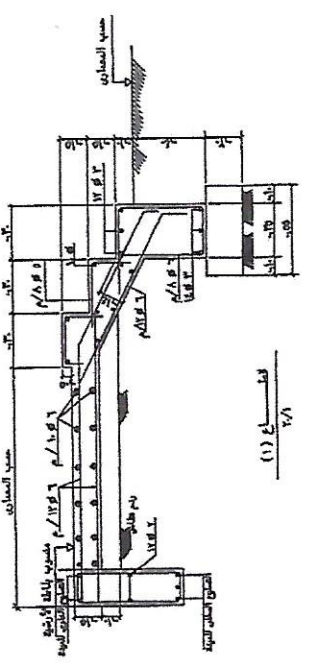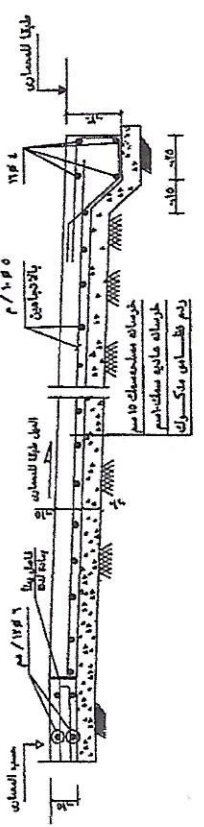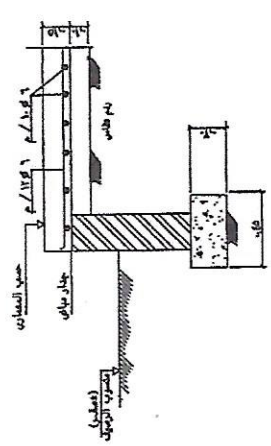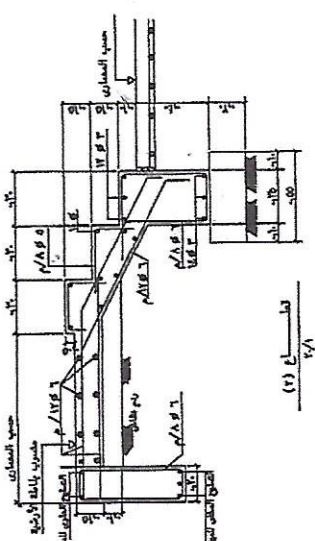

المملكة العربية السعودية



وزارة التربية والتعليم
MINISTRY OF EDUCATION
وكالة الوزارة للمباني


التاريخ	20/03/2021	

- دراسة مراجعة الملاحظات التشغيلية بلوحة المسار والاعتماد
- دراسة مراجعة جدول القواعد والشهادات
- دراسة مراجعة تفاصيل القواعد المتحركة
- تم عمل شهادات بخصيص مسرب القاعة
- تم عمل بنديات دالة لم مسرب القاعة في الاماكن
- تم تنفيذ مسك بطاقة الزم من مسرب الصلي المسلم من 70م
- تم تصحيح القواعد على ايجاد فرق ساسي من 10% من
- تم تصحيح القواعد النظامي من 10% من
- تم تصحيح القواعد النظامي من 10% من

As-Built




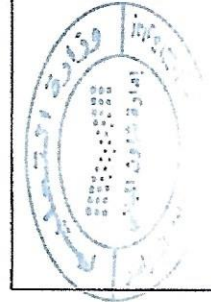


بعثتم

مدير شؤون الطلاب	مهلاس / فهد بن عابد المدرع
التوقيع	

مجلس المقاول	مجلس الاستشاري	تقديم رقم 501
-----------------	-------------------	------------------

تاریخ احوالات

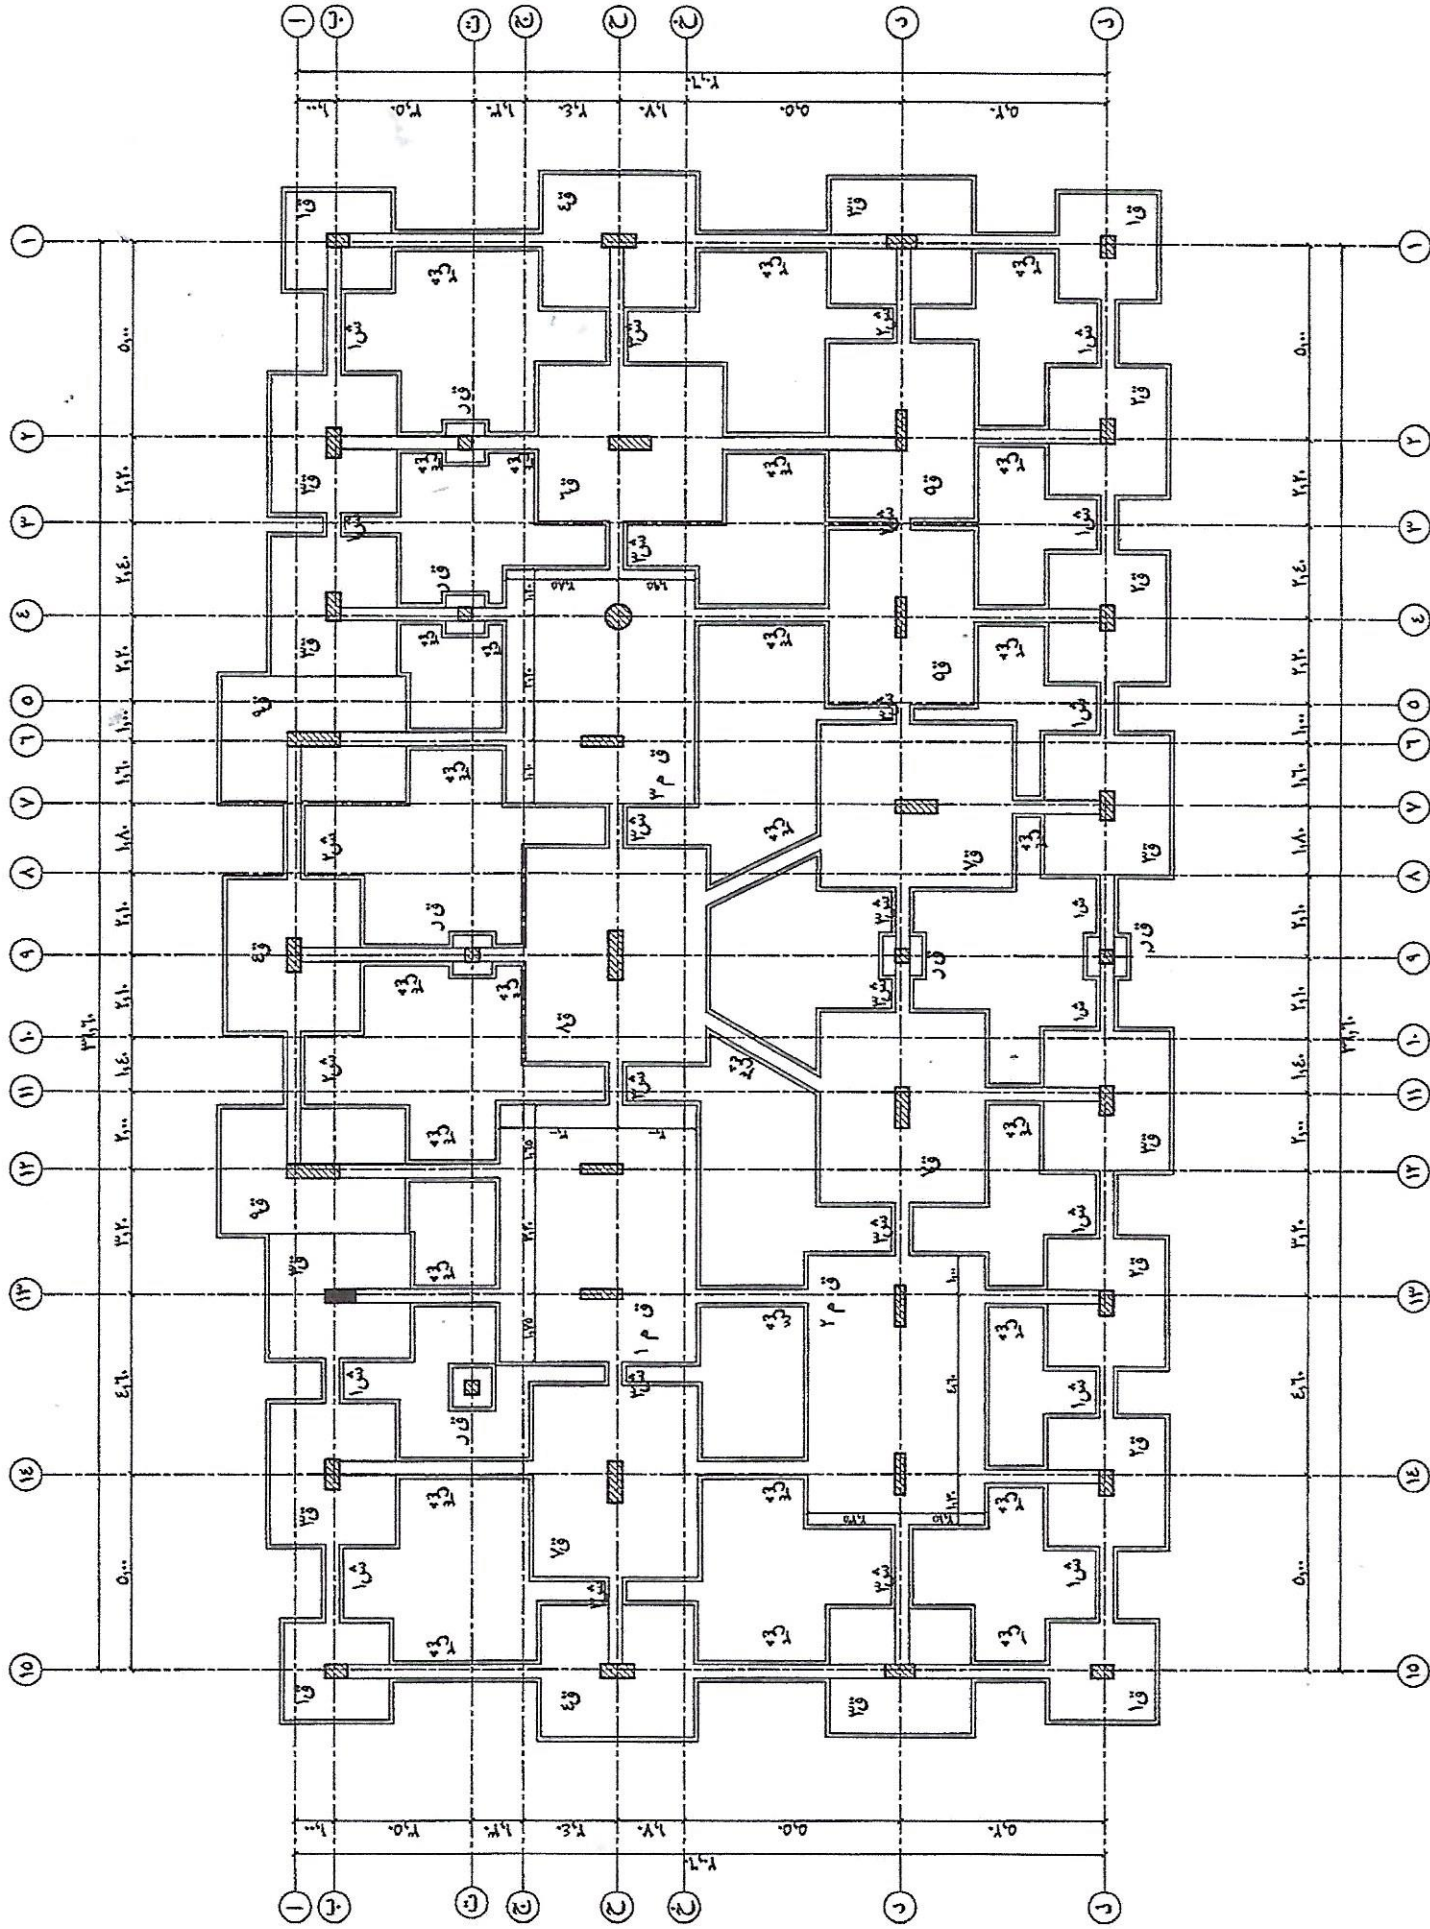

المملكة العربية السعودية





وزارة التربية والتعليم
MINISTRY OF EDUCATION
وكالة الوزارة للبناني

اسم المشروع	مجمع التوعية
اسم الورقة	جدار القواعد و طاقم القواعد المشتركة
رقم الورقة	(10)
التاريخ	20/03/2021

هذا رسم مراجعة الملاحظات للمشروع، يرجى المصادق والاعتماد
على هذا المراجعة جميع الامور مع الجداول الاشارة، ومخطط القواعد



AS-5
مراجعة المراجعة

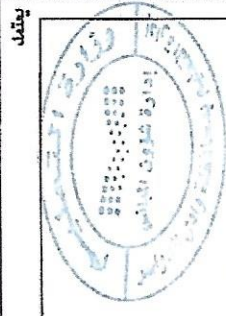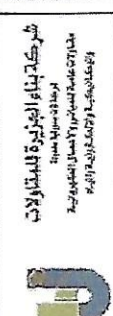



مدير مشروع / مهدي / فهد بن عبد العزيز
المباني

مهندس
الاستشاري
مهندس
الاستشاري
مهندس
الاستشاري
مهندس
الاستشاري



ق ١٣

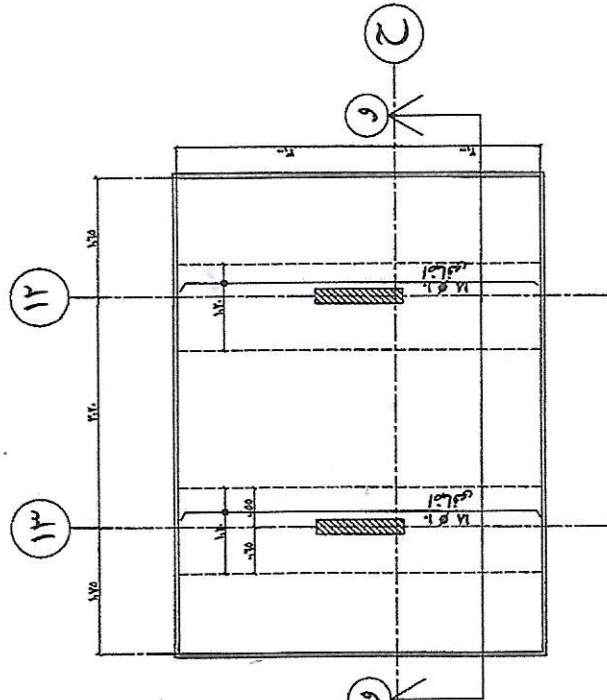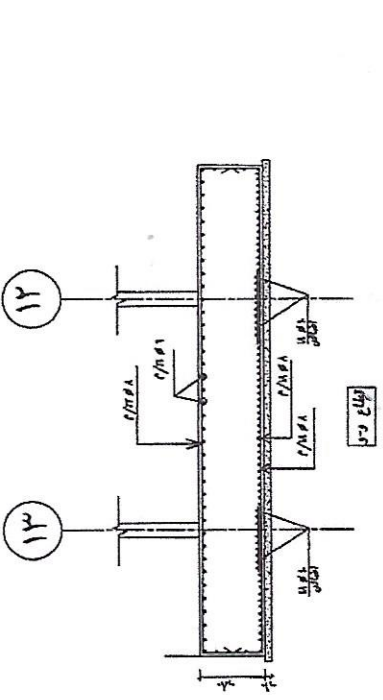

ق ٢٣

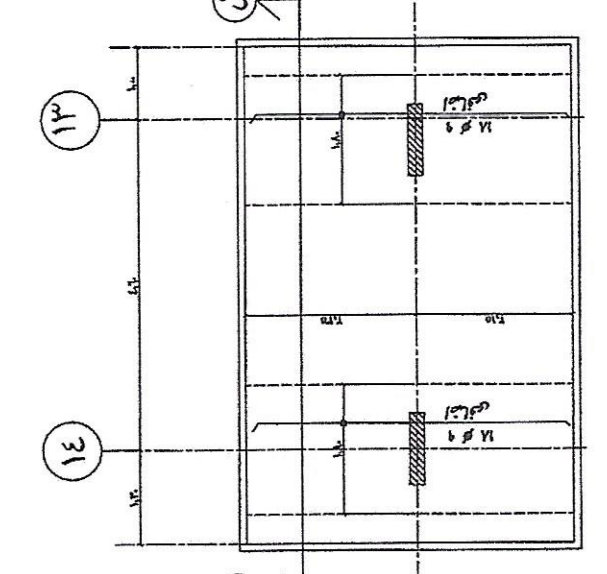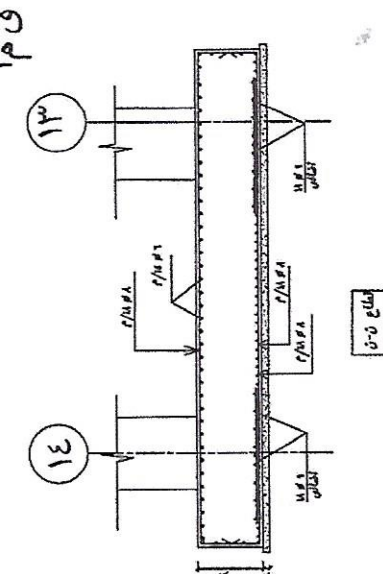

ق ٣٣

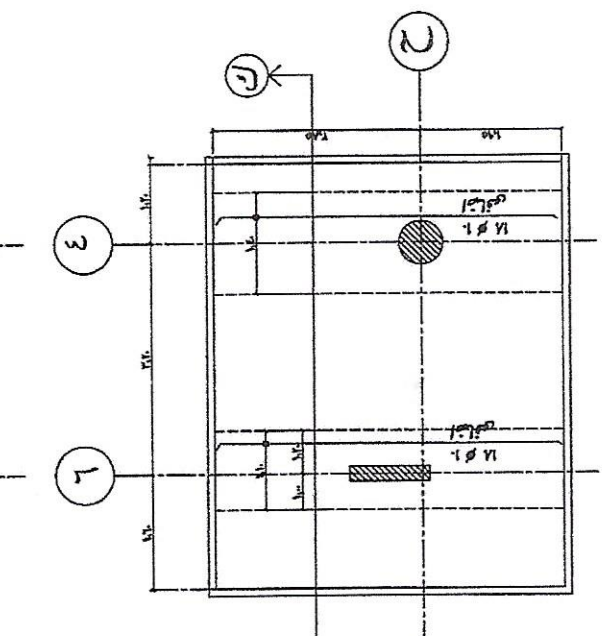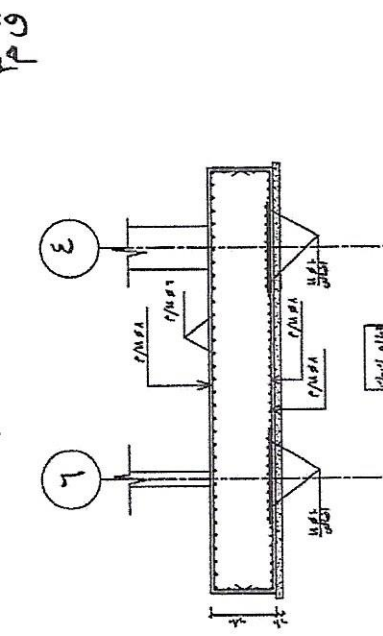

جدول القواعد لجهد تربة آمن = ١٥٠ كجم / سم^٢

نوع	خرسانة عادية	خرسانة مسلحة	التسليح السفلي	التسليح العلوي	ملاحظات
طول	عرض	طول	عرض	الاجزاء المتصلة	
المملكة العربية السعودية | السعودية




وزارة التربية والتعليم
MINISTRY OF EDUCATION
وكالة الوزارة للمباني

اسم المشروع	مجمع التوجيه
اسم اللجنة	التعليمي بنات
رقم اللجنة (١٣)	٢٥٠٤/٢٠٢٠
التاريخ	25/04/2020

أسست الشركة




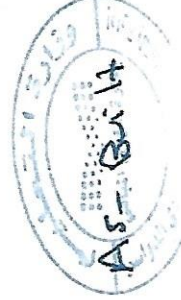


اسم المكتب

Altholathi
Engineering & Construction
مهندسين ومهندسين
R/S/602
R/S/602

مدير شؤون
التقني
مهندس / فهد بن عبد المبرك


تقديم رقم	١٣ - ٠١

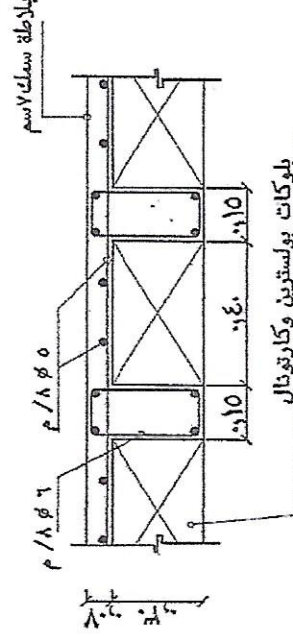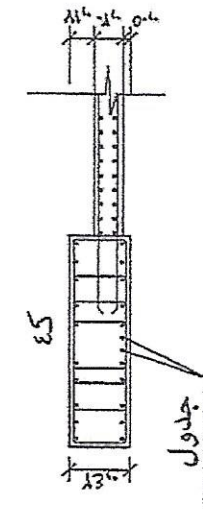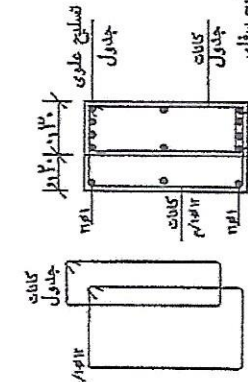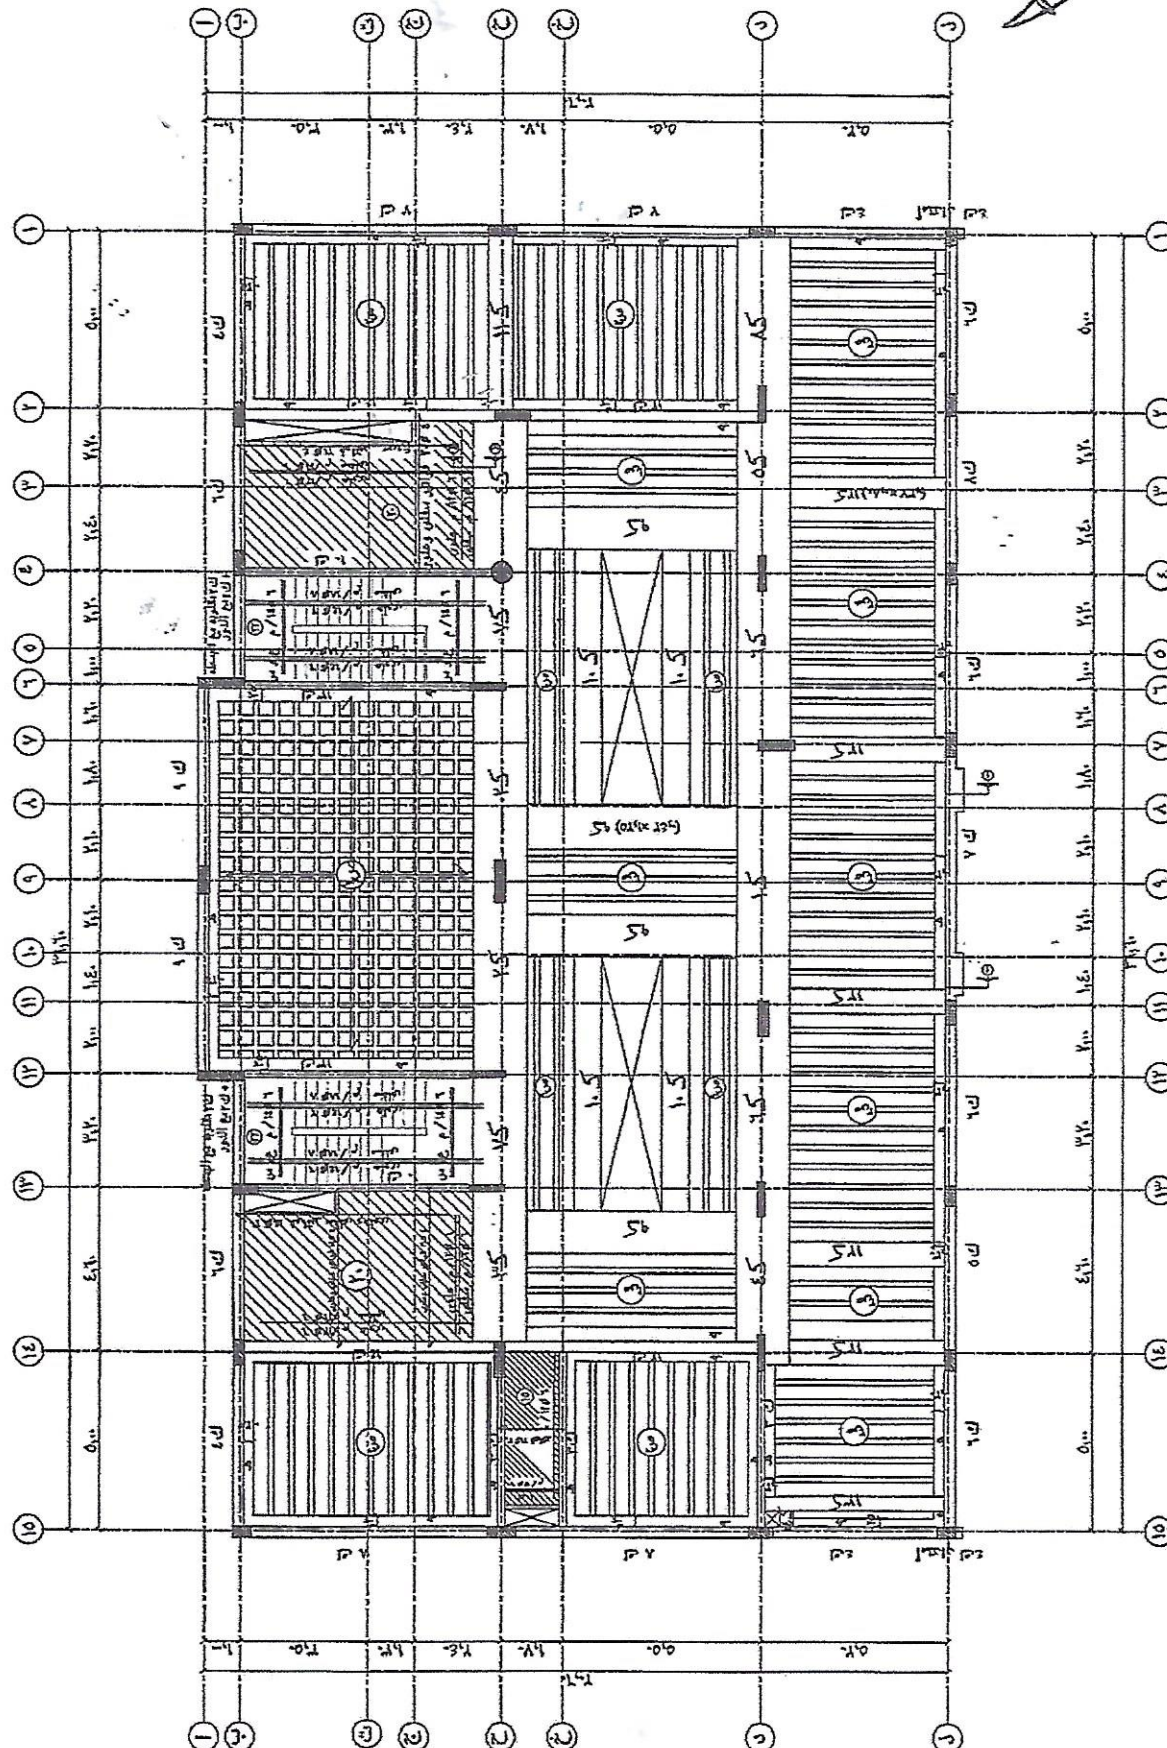

قطاع ب-ب

قطاع خلال البلاطة الهوردي

المملكة العربية السعودية

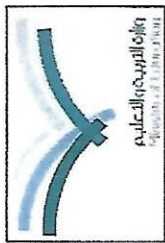


وزارة التربية والتعليم
MINISTRY OF EDUCATION
وكالة الوزارة للمباني

اسم المشروع	مجمع التوجيه
اسم اللجنة	المباني التعليمية
رقم اللجنة	(7)
التاريخ	20/03/2021

يرأس مراجعة المخططات الإنشائية لجنة المصادر والاعتماد
يرأس مراجعة جدول الكميات
يرأس مراجعة القوائم الإنشائية
مستوب ظهر جميع الملاحظات ٢٠٠٠م يتم خلال ذلك
أو تدارش مع المصمم المعماري
صية ذلك للرد النظام لا تقل عن ١/٨
استخدام جدار بترك مسمت حتى لري مستوب لا يزيد
عن ٥٠سم لاسك جوانب الحدارات ودرج الداخل وفي حالة
زيادة فرق المستوب عن ذلك يتم استخدام جدار استنادي


As-Built
مستوب


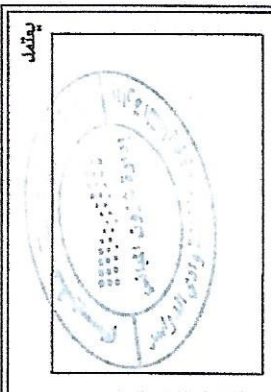

مدير شؤون المباني	مهندس / فهد بن عبد الله السويح
التوقيع	

مهندس	مهندس / شكري بن عبد الله الجزي
المقاول	مهندس / محمد بن عبد الله التويج
الاستشاري	مهندس / خالد بن عبد الله الواسع
تقديم رقم	7-01

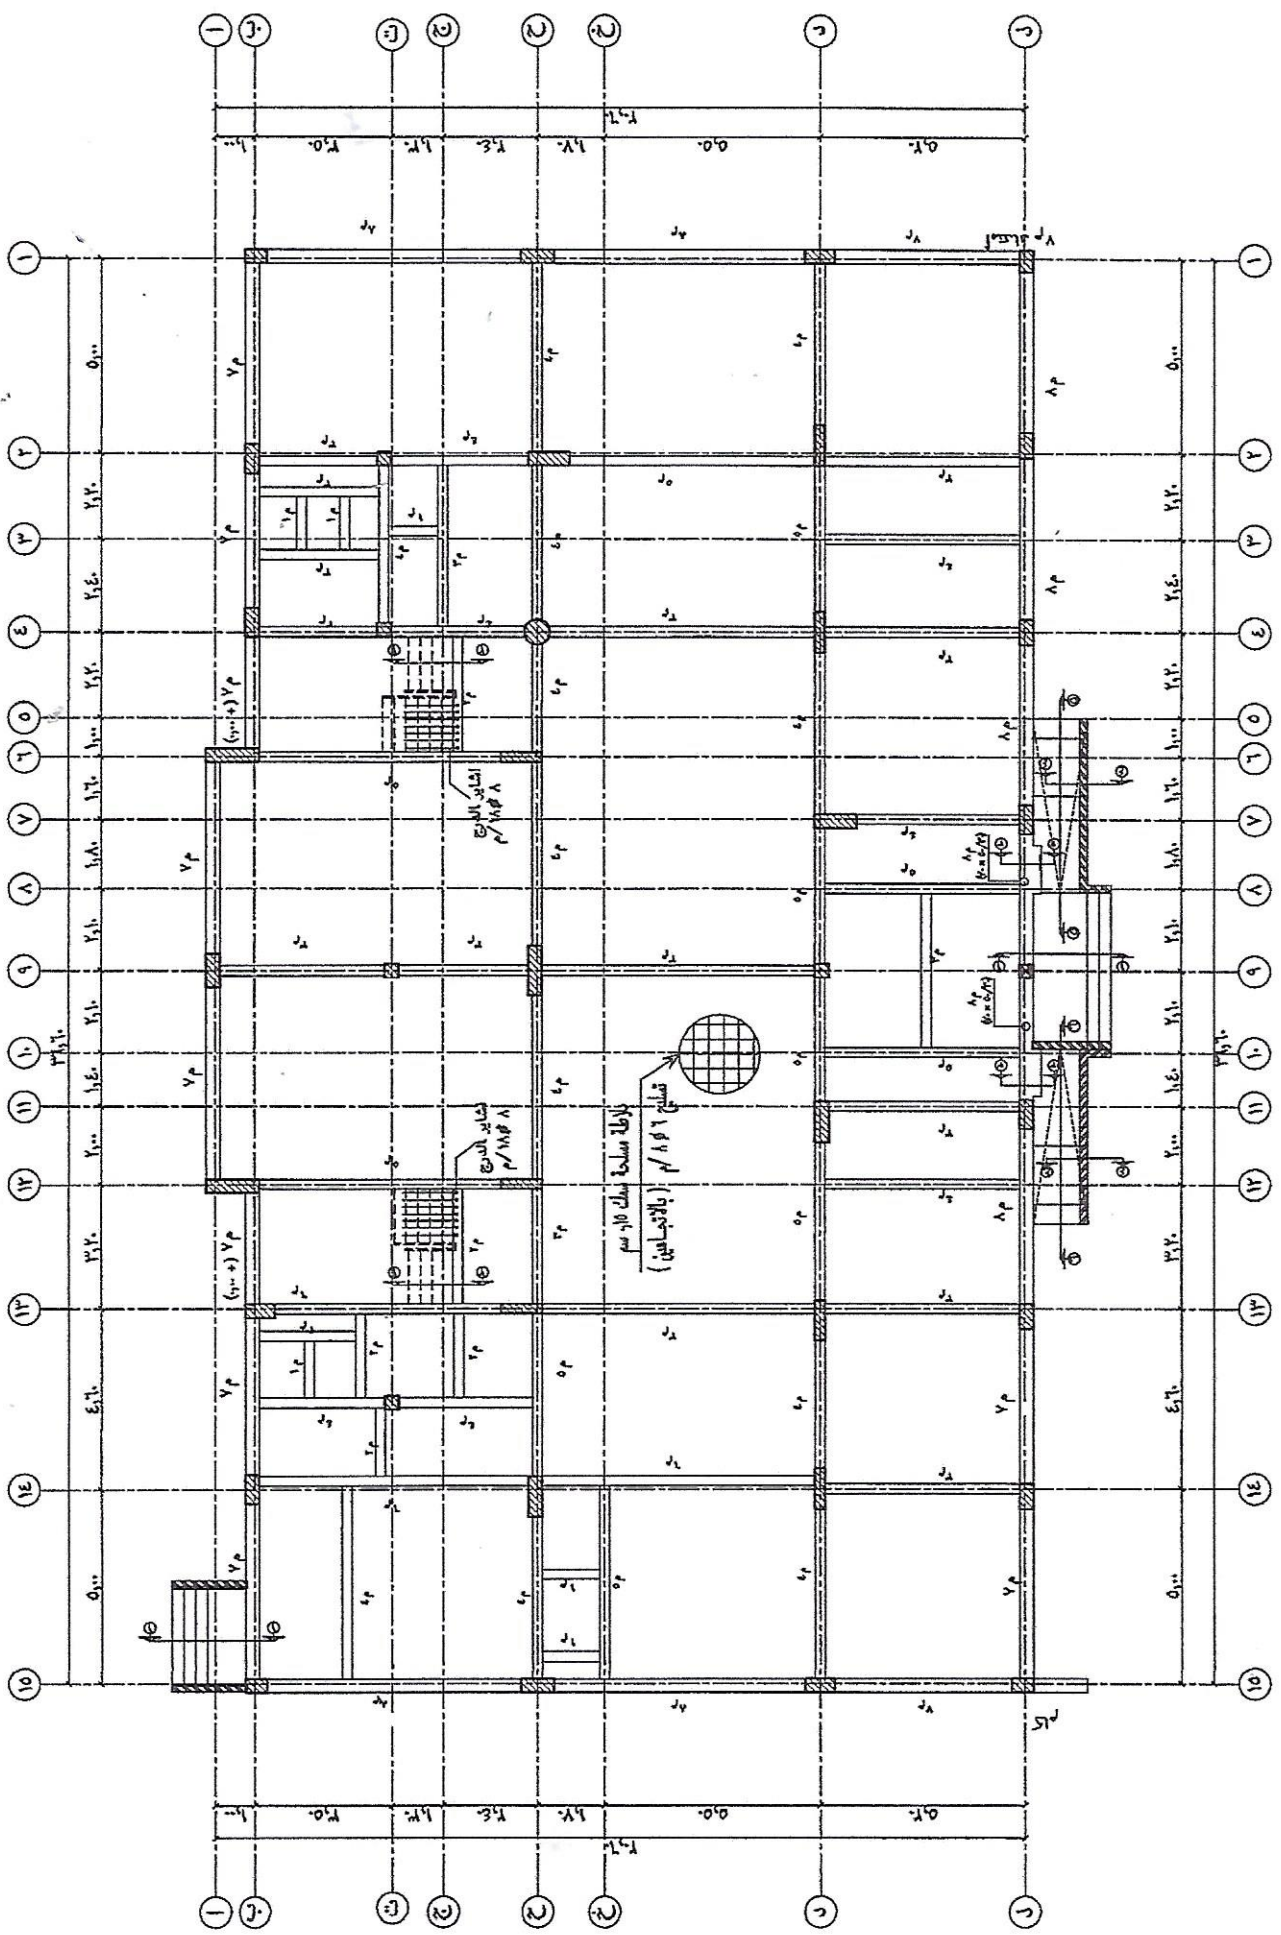

١٣
١٤٤٤
١٥


المملكة العربية السعودية
وزارة التربية والتعليم
MINISTRY OF EDUCATION
وكالة الوزارة للمباني



اسم المشروع	مجمع التوعية
اسم اللجنة	التعليمي بـ ١
رقم اللجنة (١٣)	١٠٠/١
التاريخ	25/04/2020




مهندس المعماري

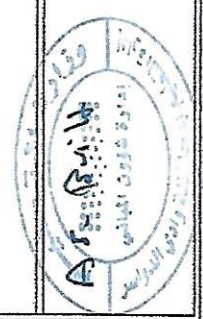

اسم المكتب
Aiholath
التصميم والبناء
Engineering & Construction
P.O. Box 115522, Riyadh 11552
Saudia Arabia

مدير شؤون	مهندس / فهد بن عايد المديح
المباني	التصميم
تقديم رقم	١٣ - ٠١

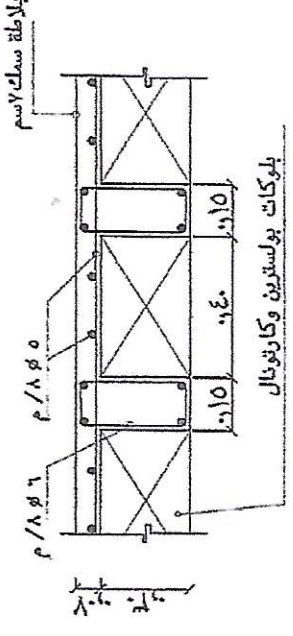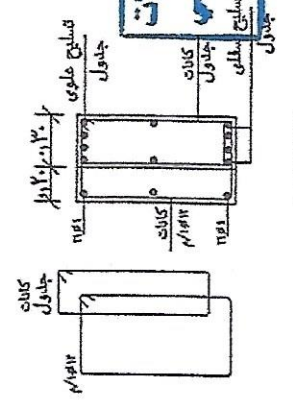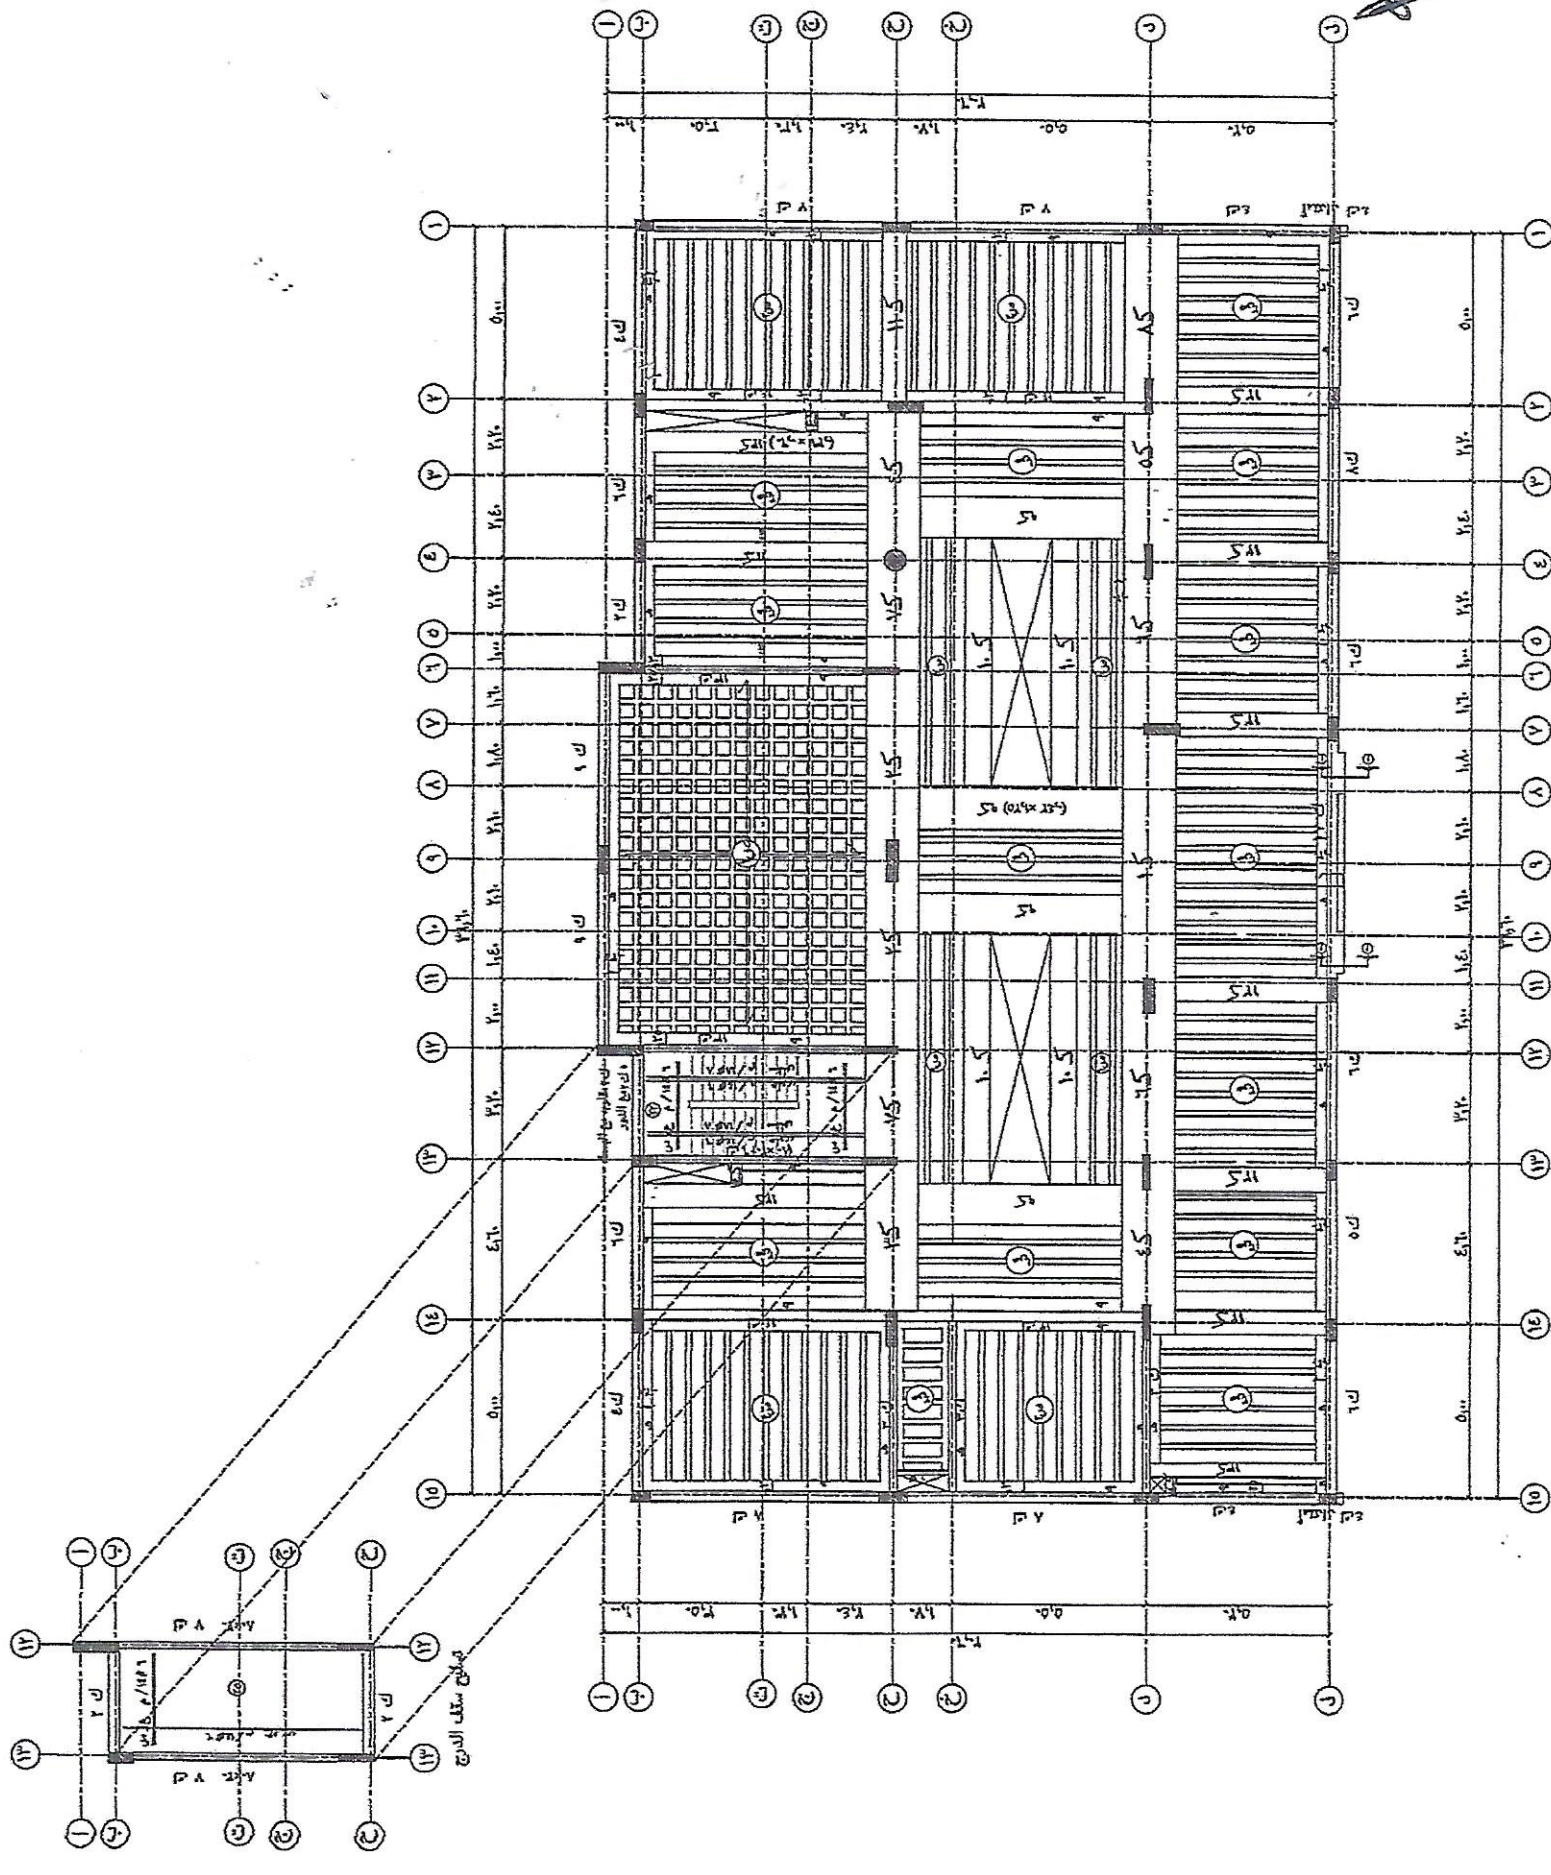

قطاع خلال البلاطة الموردي

بلوكات بولستين وكاربتونال

بلاطة سلك ٧ سم


وزارة التربية والتعليم
MINISTRY OF EDUCATION
وكالة الوزارة للمباني


اسم الشخص	مجمع التوزيعية التعليمية بنات		
اسم الزوجة	الجدال الانشائية		
رقم الزوجة	(3)	رقم الزوجة	رقم الزوجة
التاريخ	28/02/2024		

- يراجع مراجعة جميع الجداول مع المستشفيات قبل الشروع في التطبيق.
- يراجع مراجعة لوحة تفاصيل القواعد المشتركة
- يراجع مراجعة لوحة تفاصيل الاعتماد

As-Built


شركة بناء الجزيرة للمقاولات

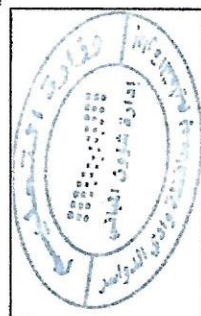

مدير الشؤون المباني	مهندس / فهد بن عابد المدرع
التوقيع	

مجلس	المقارن	مجلس	الامتصاري	تقديم رقم	3-01
شور	مجلس	مجلس	الامتصاري		

3-01

ملاحظات	كائنات	تسليح	قطاع خرساني			نموذج
			طول	عرض	قسط	
	م/٨٥٧×٢	١٦ø١٠	٥٠	٣٠	١٤	
	م/٨٥٧×٢	١٦ø١٢	٦٠	٣٠	٢٤	
	م/٨٥٧×٢	١٦ø١٤	٧٠	٣٠	٣٤	
	م/٨٥٧×٢	١٦ø١٦	٨٠	٣٠	٤٤	
	م/٨٥٧×٣	٢٢ø٢٠	١٠٠	٢٠	٥٤	
	م/٨٥٧×٣	٢٢ø٢٠	١٠٠	٣٠	٦٤	
	م/٨٥٧×٤	٢٢ø٢٢	١٢٠	٣٠	٧٤	
	م/٨٥٧×٤	١٨ø٢٢	١٣٠	٣٠	٨٤	
	م/٨٥٧	١٨ø١٦	القطر ٦٠ سم			٩٤
	م/٨٥٧	١٦ø٤	٣٠	٣٠	١٠٤	

جدول نماذج الميد العلوية

[illegible]

جدول نماذج المید الرابطة (الشدادات)

ملاحظات	التسليم						القطاع		نموذج
	كادات	تسليم جانبي	علوى	سفلى	عمق	عرض			
	م/ ١٨٦	—	٣٨٧١	٣٨٧١	١٠	١٥	ش ١		
	م/ ١٨٦	—	٣٨٧١	٣٨٧١	١٠	١٥	ش ٢		
	م/ ١٨٦	١٢١	٣٨٧١	٣٨٧١	١٠	١٥	ش ٣		

جدول نماذج الأعصاب

ملاحظات	كانات		التسليح الجانبى	التسليح الحوى	التسليح السفلى	القطاع		نموذج
	بجوار الركاب	وسطية				عمق	عرض	
	م / ٨ Ø ١٢	م / ٨ Ø ٦	—	١٨ Ø ٢	٢٢ Ø ٢	١,٣٧	١,١٥	ص ١
	م / ٨ Ø ١٢	م / ٨ Ø ٦	—	١٤ Ø ٢	١٦ Ø ٢	١,٣٧	١,١٥	ص ٢
	م / ٨ Ø ١٢	م / ٨ Ø ٦	—	١٨ Ø ٢	٢٢ Ø ٢	١,٣٧	١,١٥	ص ٣
	م / ٨ Ø ١٢	م / ٨ Ø ٦	—	١٤ Ø ٣	١٤ Ø ٣	١,٣٧	١,١٥	ص ٤

جدول نماذج الكمرات الساقطة

يجب الالتزام بطريقة التسليح الموضحة بمخططات الملا حظات العامة

[illegible]



يجب الالتزام بطريقة التسليم الموضحة بمخططات الملاحظات العامة

[illegible]

[illegible]

مكة المكرمة
مكة المكرمة

- ١- تزايد المساور ، الأبعاد بالمخططات الانتشافية مع الأبعاد والمساور المنظرية بالمساحات المعمارية .
- ٢- قسم ملا الصوامع أيرالدا في المناطق الغير معروفة للإزال دال دعافا .
- ٣- سمت الأعمدة والأساسات لتحمل ثلاثة أفراس لعل (أرض + أول + ثان) .
- ٤- سمت الأساسات على ثلاثة جدران أمدة للثلاثة ١٠٠ كجم / ٢ م .
- ٥- جدران مصبوب التأسيس عليها لتوصيات هوديد الثرية
- ٦- الحوائط الساندة في حالة تدخلها مع الأساسات الأربعة تتكلا معاً
- ٧- في الريد الرباطية المستمرة (الشدادات) يند التسليح السفلي والأسفلن داخل الجبس المجالي بطول لا يقل عن ثلث الجبس الأصلي أو المجاور أيضا كغيره .
- ٨- إبعاد الخصر للسحببات القياسية مع الخرسانة المسلحة بحد ٢٨ يوم من الصب لا يقل من ٣٠ كجم / سم^٢ .
- ٩- إبعاد الخصر للسحببات القياسية مع الخرسانة العادية بحد ٢٨ يوم من الصب لا يقل من ٢٠ كجم / سم^٢ .
- ١٠- حديد التسليح المستخدم يكون من النوع عالي المقاومة مع إبعاد ضمان لا يقل عن ٤٥٠ كجم / سم^٢ .
- ١١- توصيات توصيات هوديد الثرية فيها يتعلق بسك الصلب الخشبي للسانس للمساكن الانتشافية المسمرة للثرية .
- ١٢- إبعاد خالص مصبوب هودد لإطارات دورات المياه (الإطارات المهدشة) بحد ١٤ سم من مصبوب الصخرات والإطارات المهدشة ويتم ملء فيق الخرسانة بخرسانة ريفية أو ريد ككتالفا مع ٧٠ كجم / ٣ م عليها لتوصيات الزلزالية .
- ١٣- إمسك الإطارات المسمدة ١٥ سم مالم يترك خلاف ذلك .
- ١٤- تدرج التسليح بالسلام بالمخططات
- ١٥- تحليل رقاب الأعمدة ويضمن لا يقل من ٢٠ سم (مسائل المياهات)
- ١٦- في الصخرات التي تحتوي عرضها يتم تركيز الحديد في الحوض الأصغر وإشالة ٤١ ١٤ سلكي وطول في القطاع الأكبر .
- ١٧- إبعاد مشاهدة الكافات عند بداية و نهاية الأعمدة و لمسافة (١ م) كتلك إبعاد مشاهدة الكافات عند بداية و نهاية الكرات و التيارات و التيارات و التيارات (٢ م) بحيث لا يقل عن ١٠ سم و طريقا للتفاصيل المهدشة في ثرية التفاصيل والمخططات الانتشافية الخاصة بالمشروع .
- ١٨- في الكرات والمياه التي على شكل دائرة والمياه التي على شكل كرات
- ١٩- إبعاد من دول الأساسات عليها لتوصيات مع مرادة جميع الإحتياجات الواردة في تقرير الثرية الخاص بالمشروع .
- ٢٠- إبعاد أن يتعلق مركز القاعدة مع مركز المساور في القطاع الموضحة .
- ٢١- التسليح السحببات على المسطحة الأولى
- تسليح أساسي على طول المسار
- تسليح إضافي على طول المسار
- ٢٢- إبعاد حديد بطيخ فيوم الجسر التسليح المدعوم والإطارات التي يصل إلى ريد جوجا من ٨٠ م بإقامة التقريبية طول الجسر ٨٠ م وعمودا بإقام الماكول دراسة حديد جميع الجسر والإطارات و اعتمادا من المسكن المشرف .
- ٢٣- مستخدم التسليح كرات التبريد - التبريد - التبريد في المياهات العمودي ويتم إكتا بعد الصلابة .
- ٢٤- يجب على المقاول صلاحية جميع المخططات الانتشافية مع المعمارية قبل البدء في العمل
- ٢٥- إبعاد التتاروم بنا وود بمخططات التتاروم العامة للوزارة والمخططات الانتشافية الخاصة بالتتاروم ومواصفات وزارة التعليم والعلم .

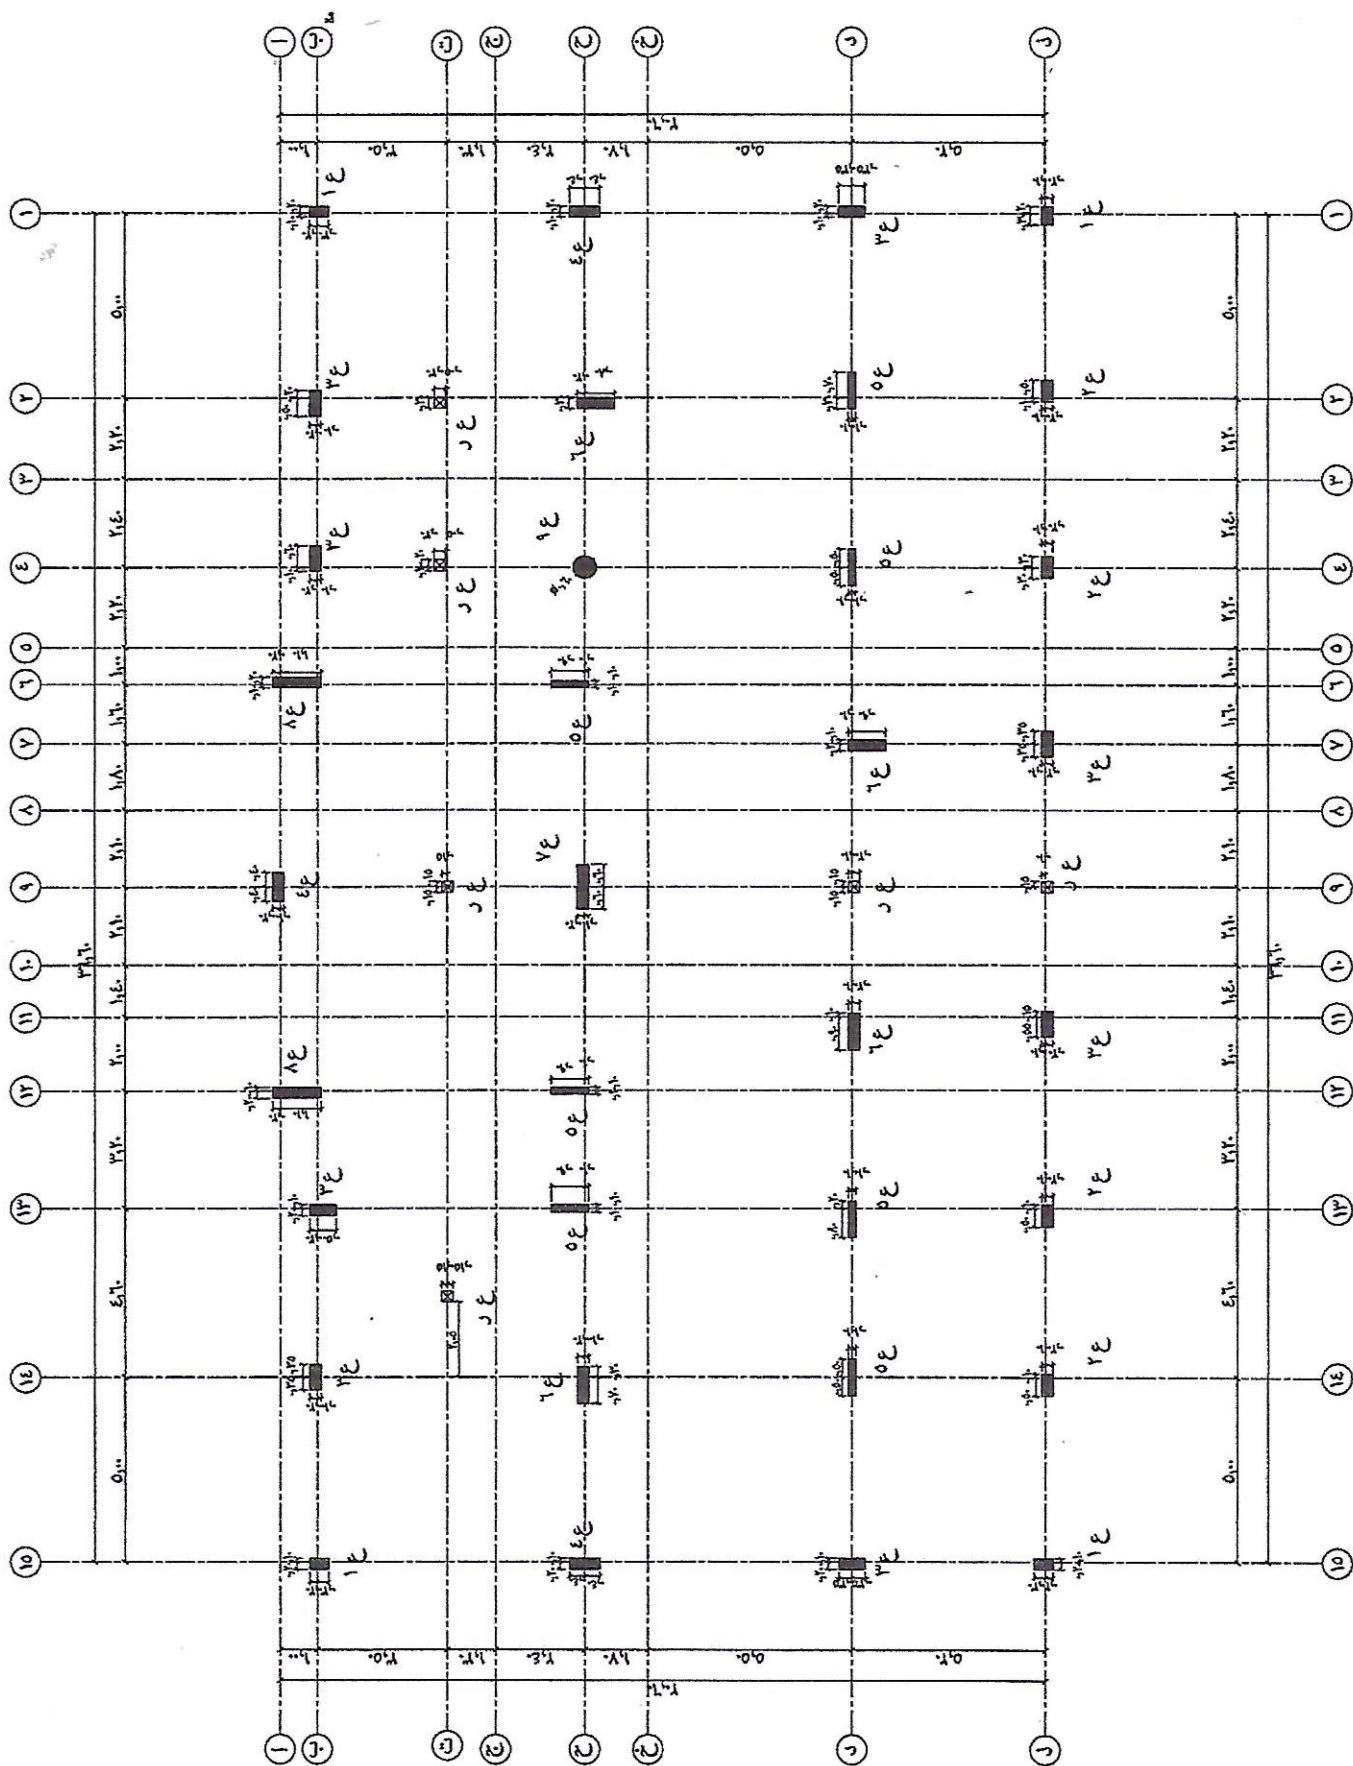

	الكمات	التسلح العلوى	التسلح السفلى	الطاع		ملاحظات
				عمق	عرض	
	٨٥٦	١٦٥٤	١٦٥٤	٦٠	١٢٥	


المرشد التأسيسي

المملكة العربية السعودية


وزارة التربية والتعليم
Ministry of Education

MINISTRY OF EDUCATION

وكالة الوزارة للتبليغ

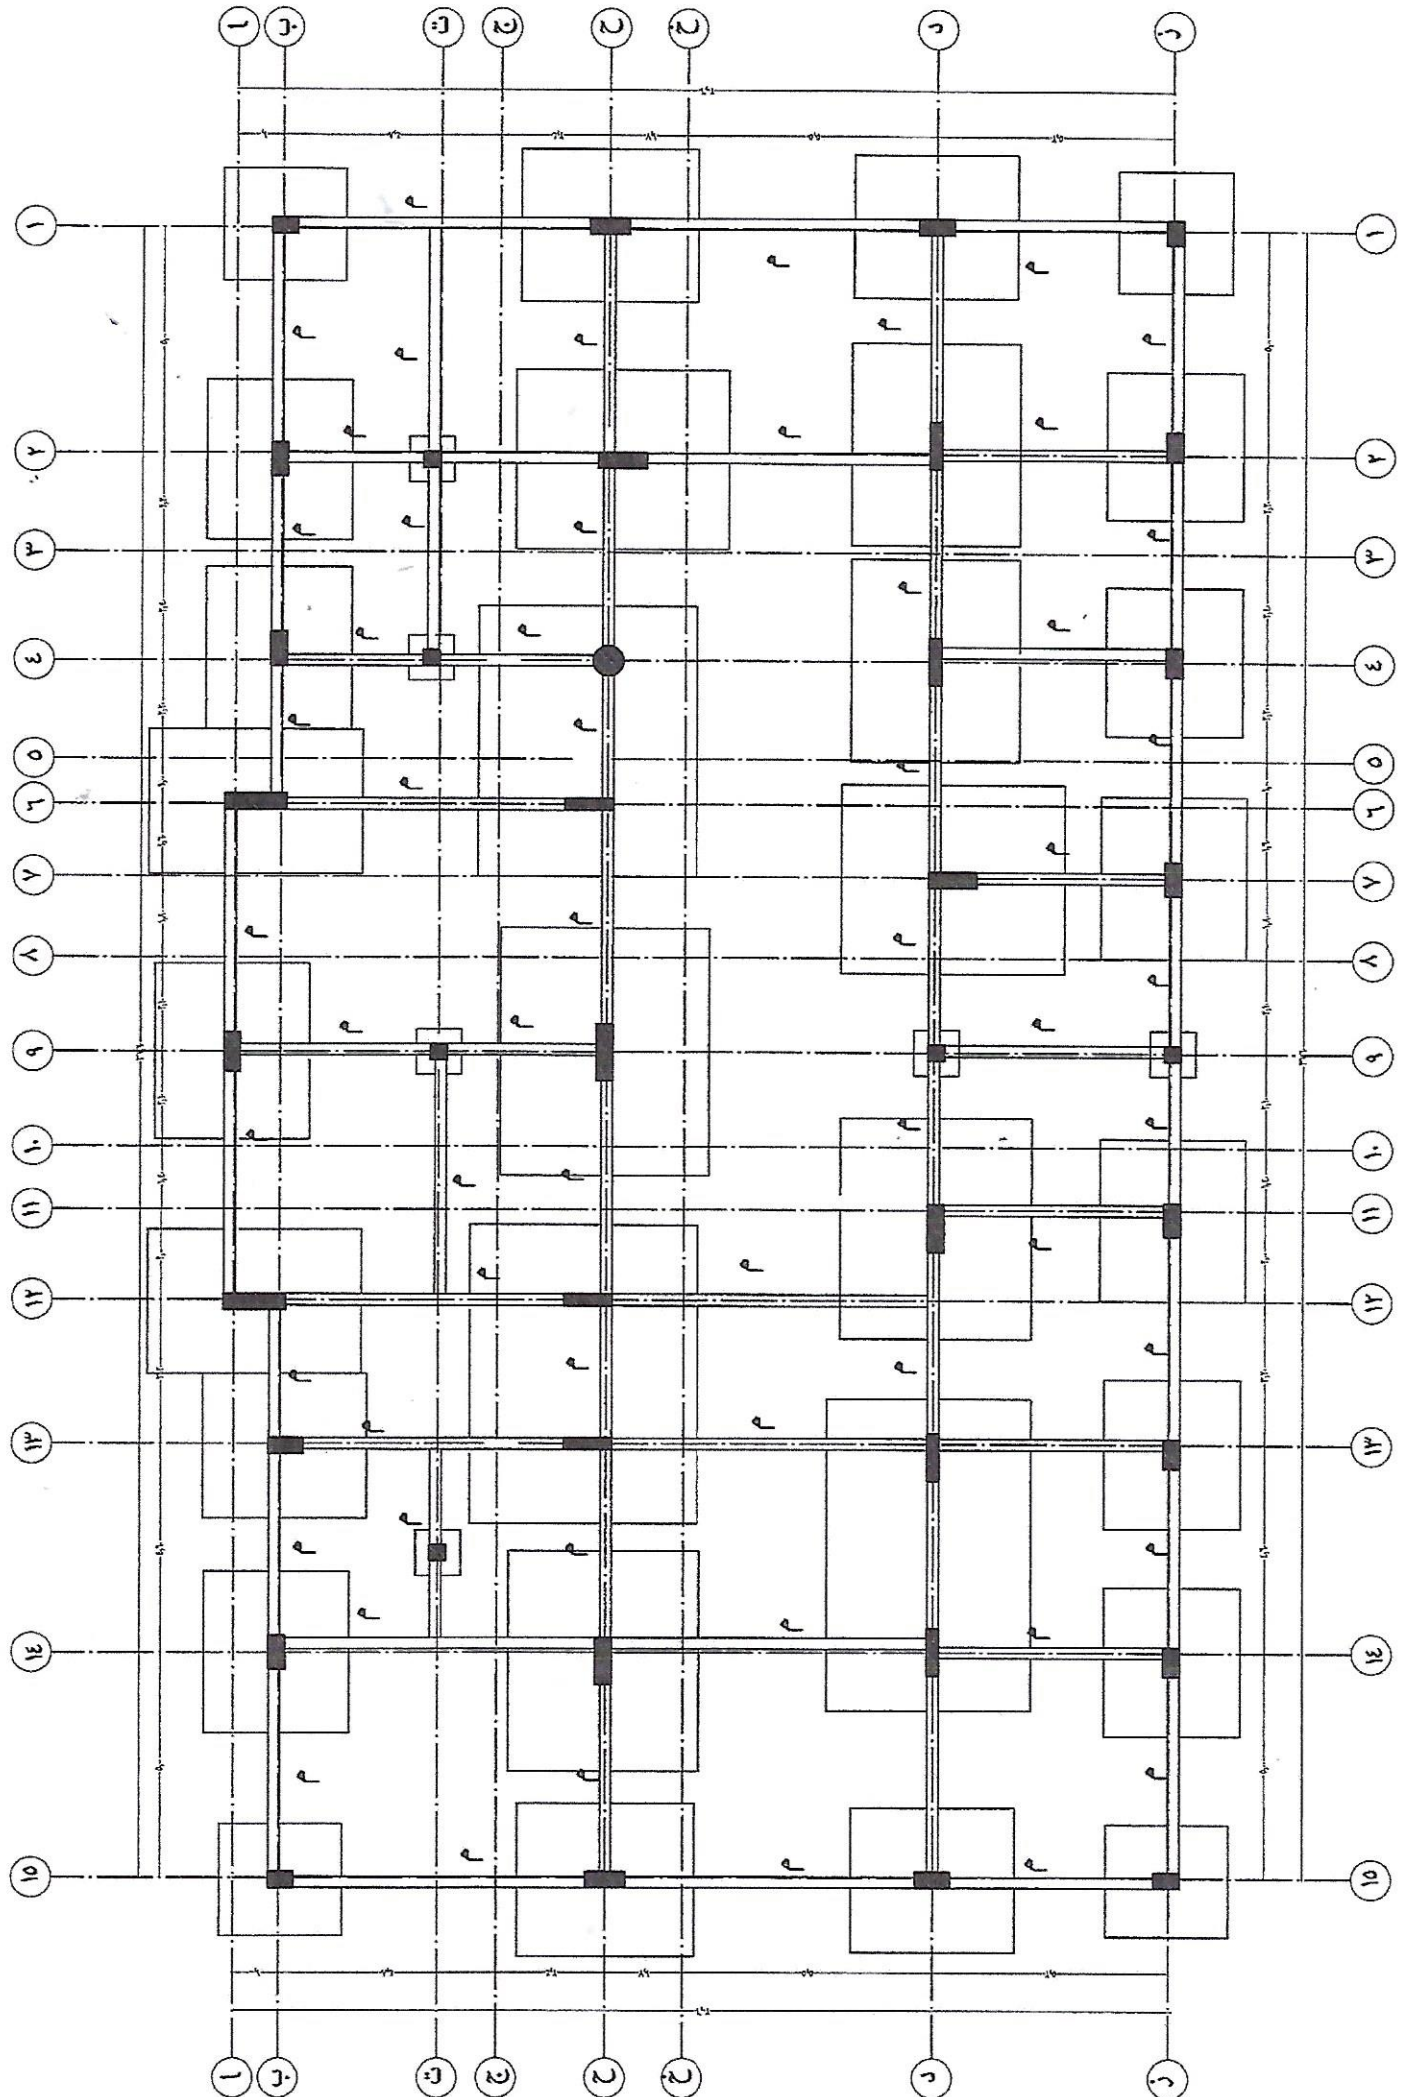

المملكة العربية السعودية

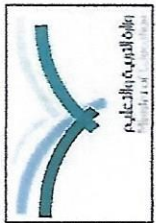


وزارة التربية والتعليم
MINISTRY OF EDUCATION
وكالة الوزارة للمباني


اسم المشروع	مجمع التوحيمة
اسم اللوحة	تفاصيل الدرج
رقم اللوحة (9)	مقياس الرسم
التاريخ	20/03/2021

يأذن مطابقة المصمم مع الجهات المعنية

AS-Built
مراجعة ريت بوك

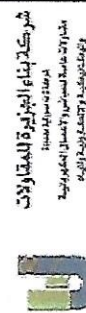


شركة بناء الجزيرة للمقاولات
مشاركون في التصميم والبناء والتشييد
مهندسين معماريين

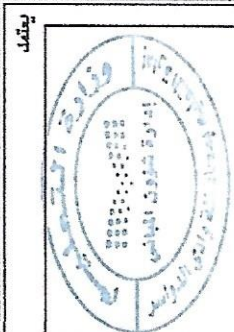


مهندس	مهندس / فهد بن عبد المذبح
المقر	قوس


مهندس	مهندس / فهد بن عبد المذبح
المقر	قوس
الاستشاري	مهندس / فهد بن عبد المذبح
رقم	9-001

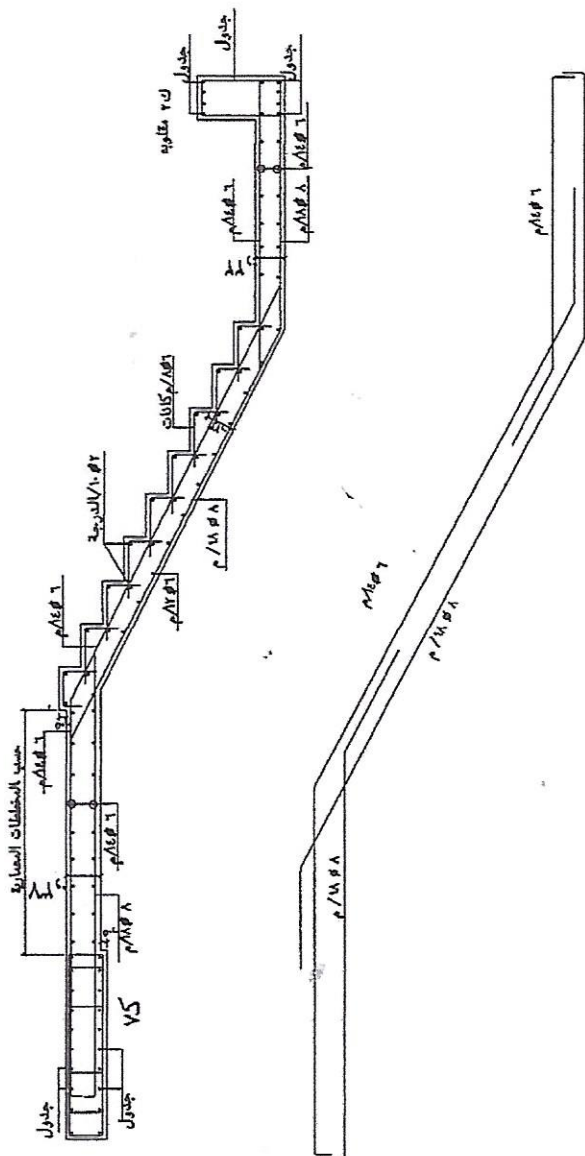


مقطع (٢-٢)

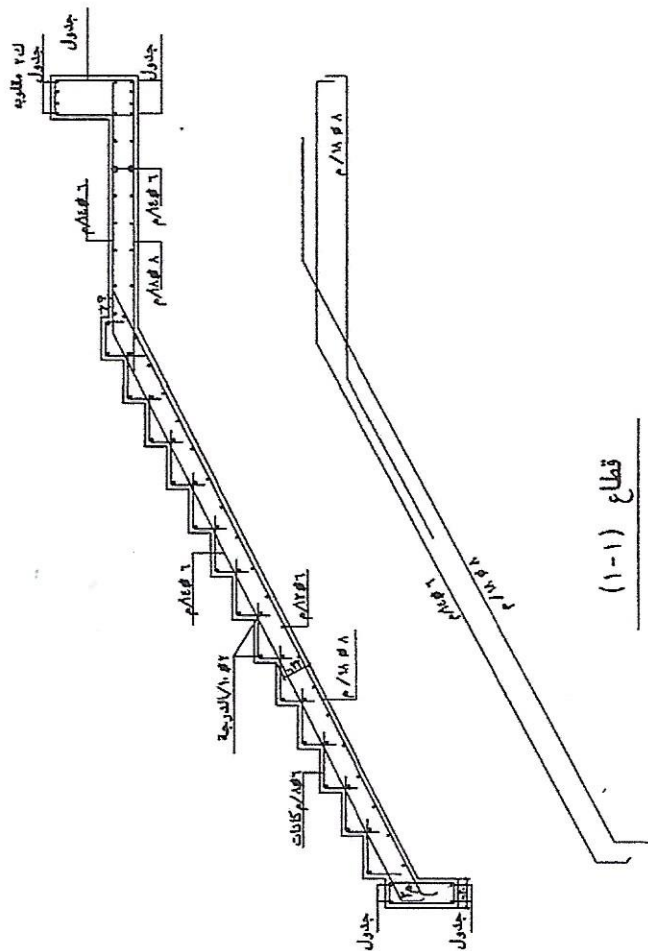


مقطع (١-١)

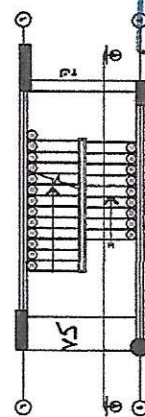


مقطع أفقي للسلم عند منشوب سقف الدور الأرضي

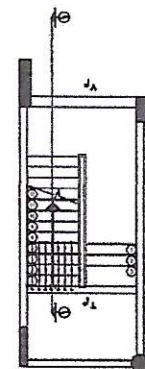

مقطع أفقي للسلم عند منشوب سقف الدور الأرضي

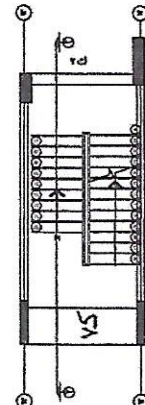

مقطع أفقي للسلم عند منشوب السطح العلوي

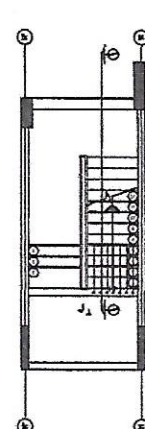

٢٠٢٤ - ١١ - ١٩		
التاريخ	اللوحة	رقم
		٤
الاسم اللوحة	اسم المشروع	
مخطط غرف الكوراع AS-BUILT DRAWING	مجتمع النويمة التلميم للبيات	


شركة بناء الجزيرة للمقاولات
BENA AL-JAZEERAH CO




المباني	التوقيع	
	مهندس / فهد عايد المدرع	
مدیر شؤون		

1	2	3

بناء الجزيرة للمقاولات
مشروع
مدرسة

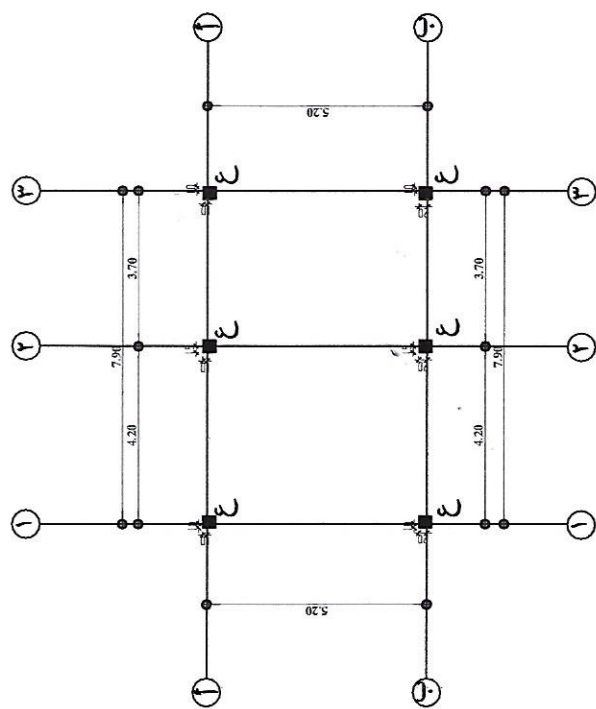

الاعمدة و المحاور

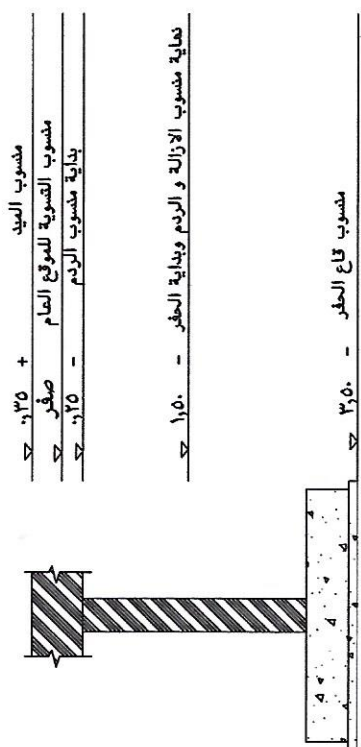


جدول القواعد


ملاحظات	التعليق الملون ٢		التعليق السفلي ٢		القواعد المسلحة	القواعد السادية	نموذج
	طويل	قصير	طويل	قصير			
	---	---	١٤٥٦	١٤٥٦	١,٤٠×١,٠٠×١,٠٠	١,٠×١,٢٠×١,٢٠	ق١
	---	---	١٤٥٧	١٤٥٧	١,٤٠×١,٢٠×١,٢٠	١,٠×١,٤٠×١,٤٠	ق٢

جدول الميديات

ملاحظات	كانات	التسليم العلوي	التسليم السفلي		قطاع		النموذج
			مكعب	عدل	عرض عمق		
	٢١/٨/٥٦	١٤/٥٣	---	١٤/٥٣	٠,٥٣	٠,٣٥	١ م
	٢١/٨/٥٦	١٦/٥٣	---	١٦/٥٣	٠,٦٣	٠,٣٥	٢ م

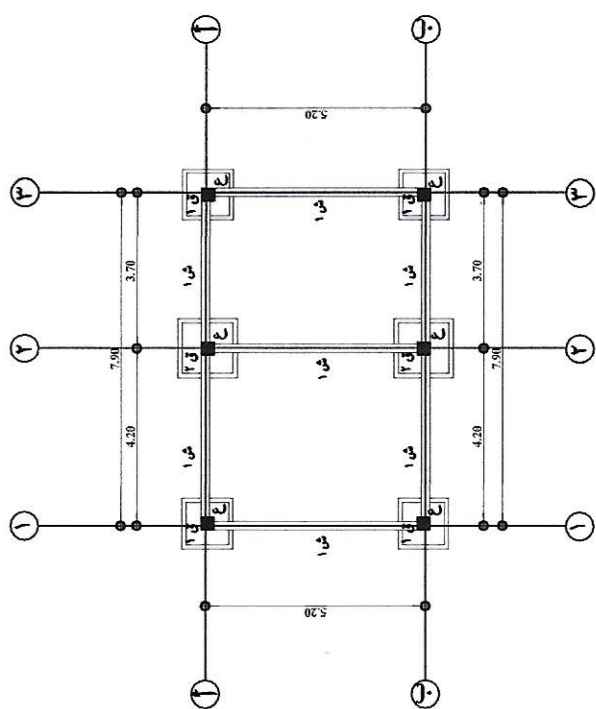


القواعد والشهادات

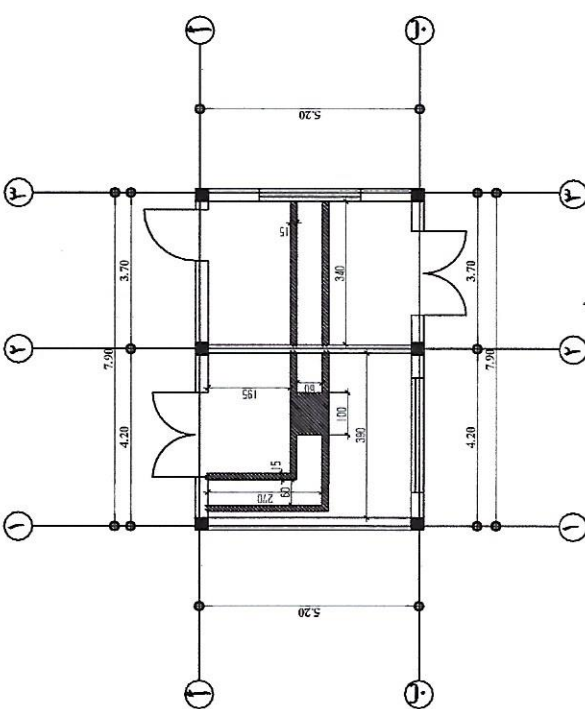


مباری الکابلات

جدول الكمّرات

ملاحظات	كانات	تسليم سفلى	تسليم على	قطاع		النموذج
				عمق	عرض	
	٢١٨ Ø ٦	١٤ Ø ٤	١٤ Ø ٣	٠,٦٠	٠,٢٠	١ ك

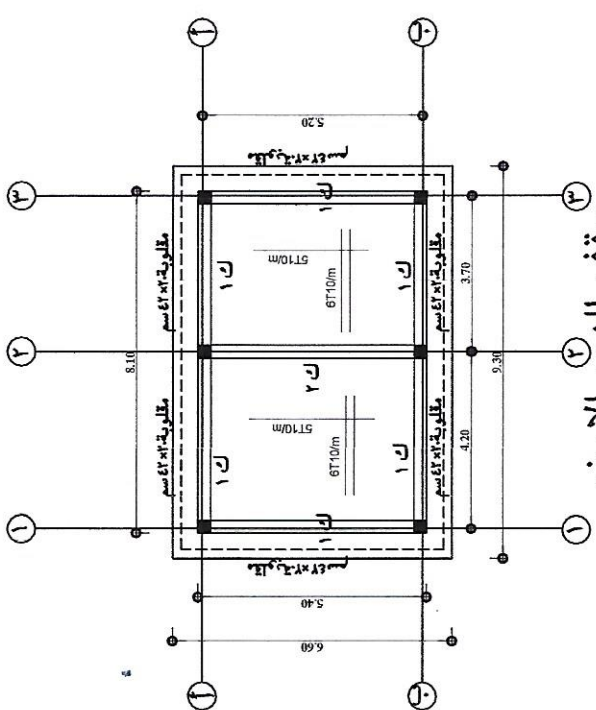

سقف الدور الأرضي^(٢)

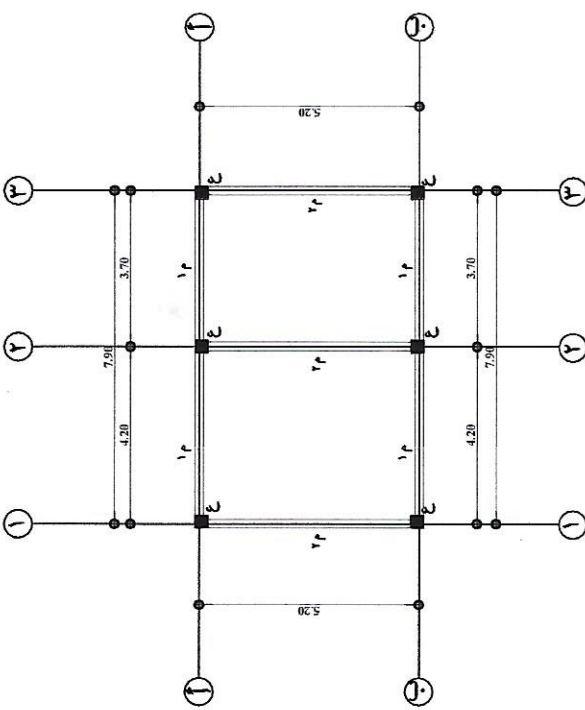

المبادئ

جدول الشدائد


ملاحظات	كائنات	التسليم الطوى		التسليم السلى	قطاع عرض عمق	النموذج
		مكسج	عدل			
	١٠/١٩٦م	---	١٨٥/٥	١٨٥/٥	٠.٣٠ ٠.٨٠	ش ١

جدول العمدة

ملاحظات	كانات	التسليح	قطاع		النموذج
			عرض	طول	
	٢١٨ϕ٦	١٤ϕ٨	١٠٠	١٠٠	١٤


رقم اللوحة	٣	التاريخ	
		٢٠٢٠-١١-١٩	
اسم اللوحة		مخطط سكن الحارس ASBUILT DRAWING	
اسم المشروع		مجمع النويمة التعليمية للبنات	

شركة بناء الجزيرة للمقاولات
BENA AL-JAZEERAH CO

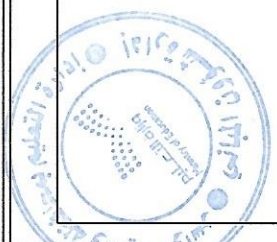


المباني	مدير شؤون
التوقيع	مهني / فهد عايد المدرع


مقدّس المقاول	مقدّس الاستشاري	تقديم رقم
		١

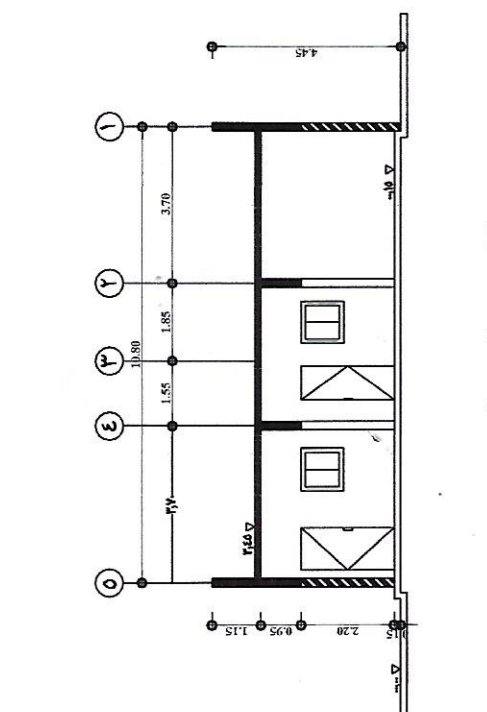


۱-۱ قطاع

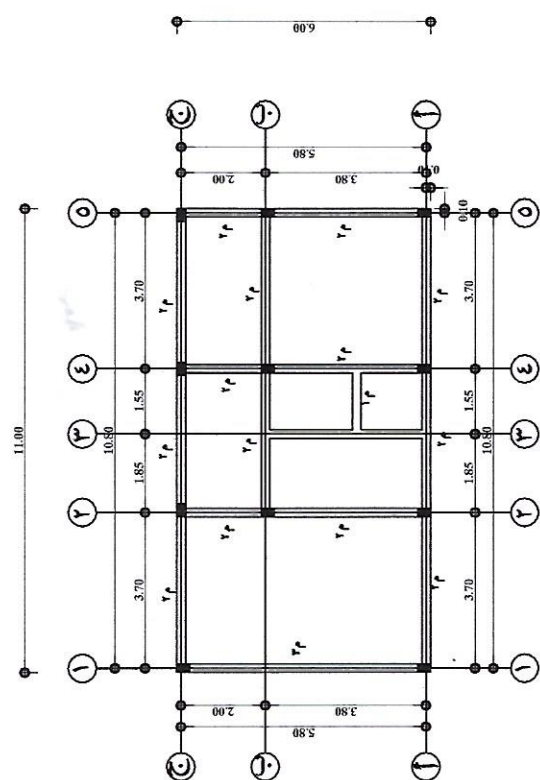


المميزات

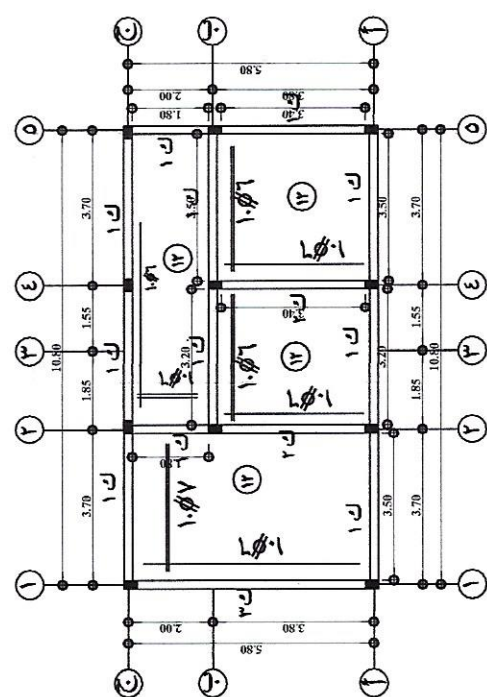


سقف الدور الأرضي

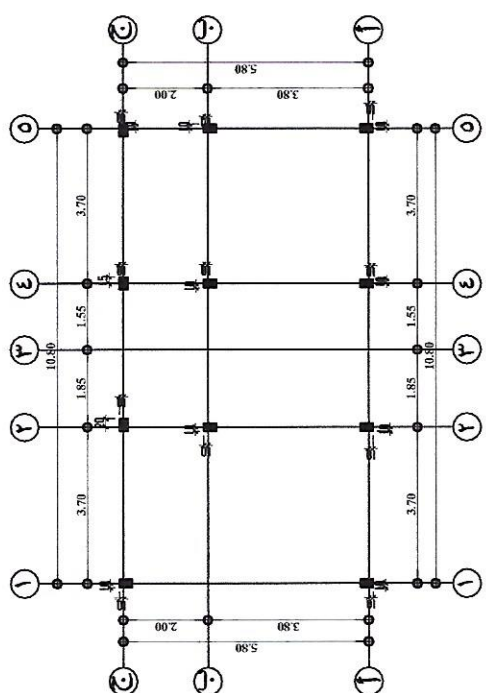

الاعمدة و المحاور

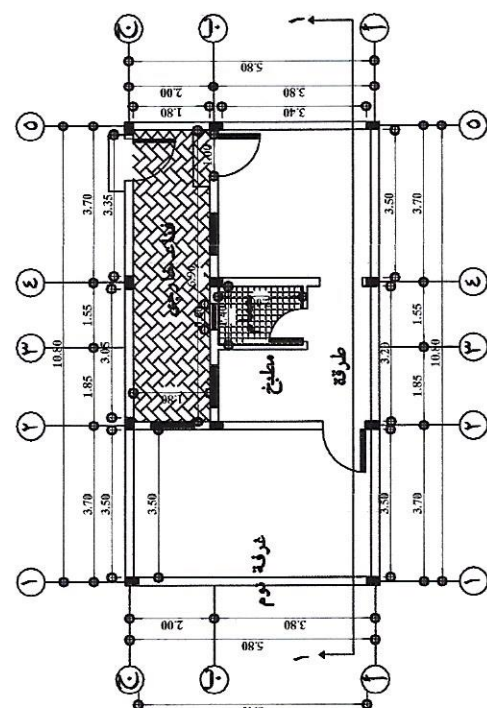

الدور الا رضى

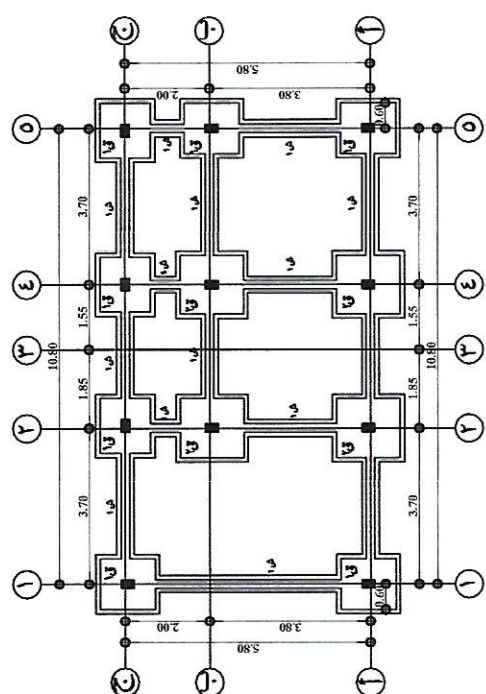

القواعد والشهادات

جدول الميديات

ملاحظات	كانات	التعليق السنوي	التعليق السنوي		قطاع		الصنوج
			مكعب	عدل	عرض عميق	عرض	
	١/٨٥٦	١٤٥٢	---	١٤٥٣	١٥	١٤٣	١ م
	١/٨٥٦	١٦٥٣	---	١٦٥٣	١٥	١٥٣	٢ م
	١/٨٥٦	١٦٥٣	---	١٦٥٣	١٥	١٦٣	٣ م

جدول القواعد

ملاحظات	القيمة المدخلة		القيمة المحسوبة		نوع
	طويل	قصر	طويل	قصر	
	---	---	14688	1469	ق3
	---	---	14611	14610	ق3
	---	---	14611	14610	ق3

جدول الكمّرات

ملاحظات	كانات	تسليم		قطاع		النموذج
		سفلى	علوى	عمق	عرض	
	٢٨/٥٦	١٤/٥٣	١٤/٥٢	٦٠	٣٠	١
	٣١/٨٥	١٤/٥٤				٢

جدول الامدة

ملاحظات	كائنات	التسليح	النموذج	
			عرض	قطر
	٢١٨/٥٦	١٤/٥٨	٣٠	١٤

جدول الشدائد

ملاحظات	كانات	التعليق المطوي		التعليق السفلي	عرض عمق	قطاع	الفتوح
		مكسج	عدل				
	٢١/١٠٦	---	١٨/٥	١٨/٥	٨٠	١٣	ش ١

منسوب الميد

منسوب المبدأ	+	١٣٥	Δ
منسوب التسوية للموقع العام		صفر	Δ

٢	بداية منسوب الرزم	-	٠,٢٥	٢
٣	تسوية للموقع العام			٣
٤	منسوب			٤

نهاية منسوب الازالة و الردم وبداية الحفر - ١,٥٠

منسوب قاع الحفر - ٣.٥٠ -



اسم المشروع	مجمع التوسعة التعليمي للبنات
اسم اللوحة	مخطط التقصف AS-BUILT DRAWING
رقم اللوحة	٢
التاريخ	٢٠٢٢-١١-١٩
رسم	مقياس ١/١٠٠




شركة بناء الجزيرة للمقاولات
BENA AL-JAZEERAH CO




مدير شؤون	مهندس / فهد عايد المدرع
التوقيع	


مهندس المقاول	
مهندس الاستشاري	
تقديم رقم	

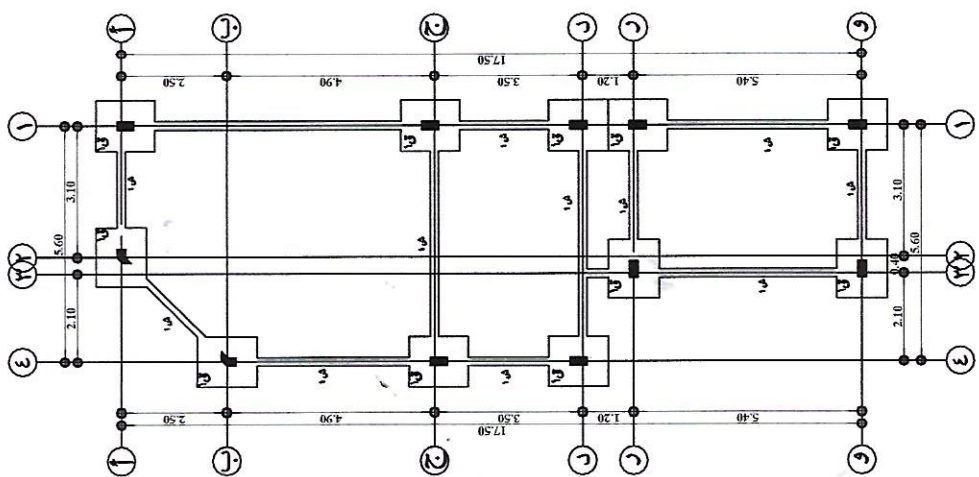


القواعد والشدات

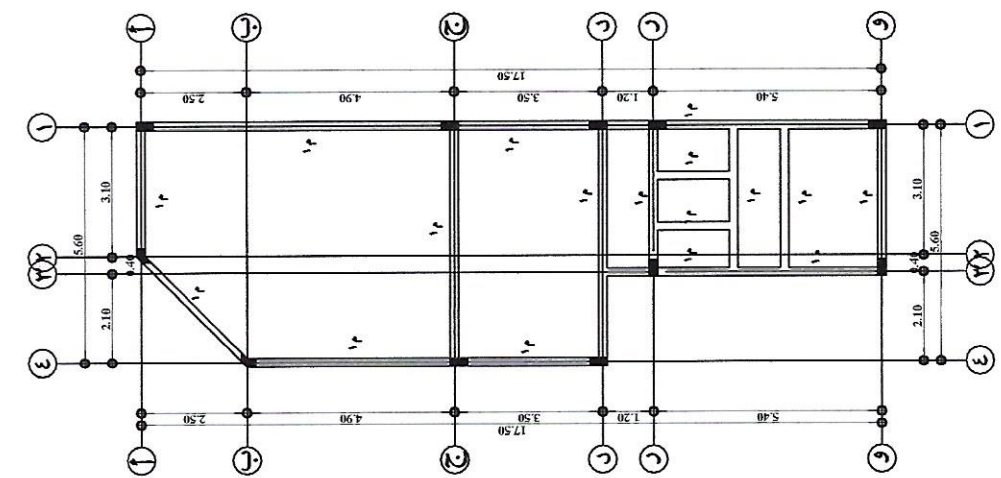

الميدات

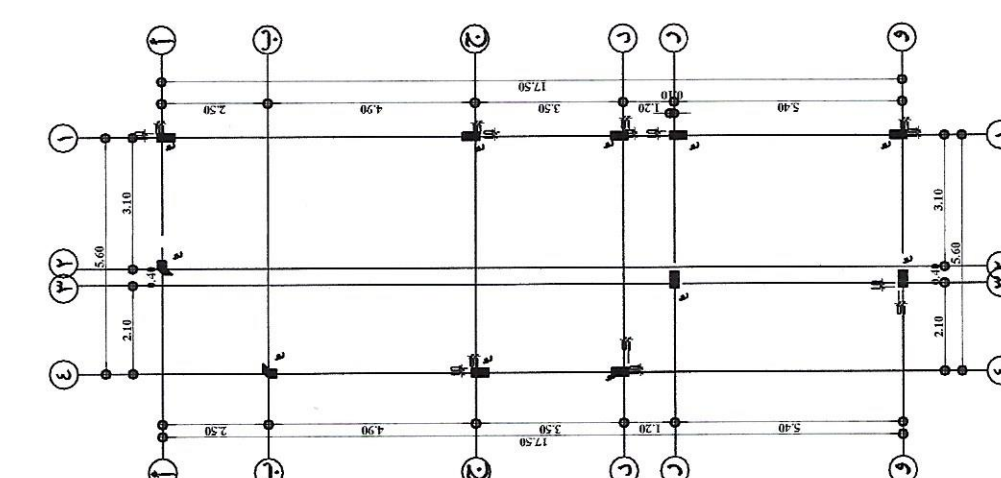

الاعمدة والمخار

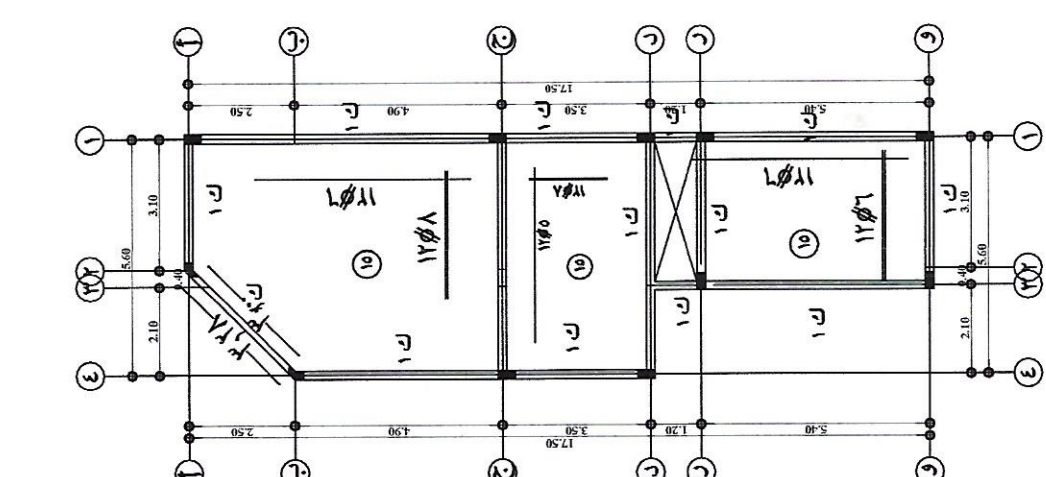

سقف الدور الارضي


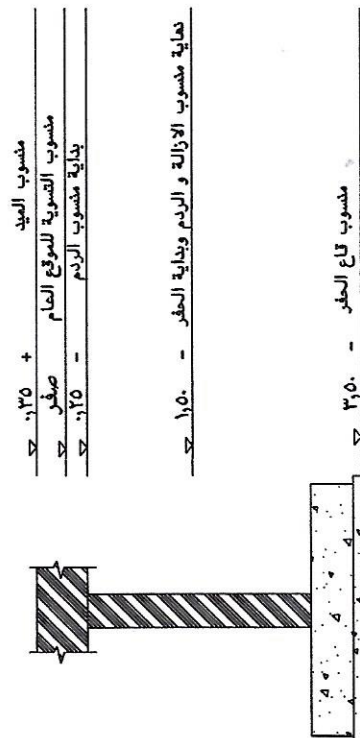

مستوى الميد

مستوى التسوية للموقع العام





اسم المشروع	مجمع التويزة التعليمي للبنات
اسم اللوحة	مخطط غرفة الأمن والبيئة AS-BUILT DRAWING
رقم اللوحة	١
التاريخ	٢٠٢٢-١١-١٩


شركة بناء الجزيرة للمقاولات BENA AL-JAZEERAH CO
--

مدير شؤون المباني	مهندس / فهد عايد المدرع
التوقيع	

مهندس المقاول	
مهندس الاستشاري	
تقديم رقم	

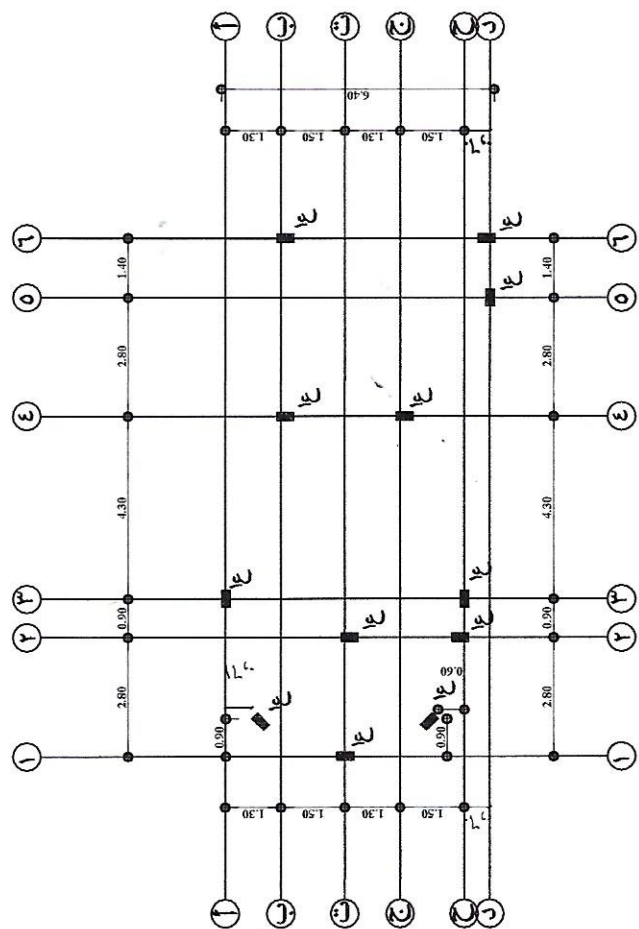

الاعمدة والمحاور

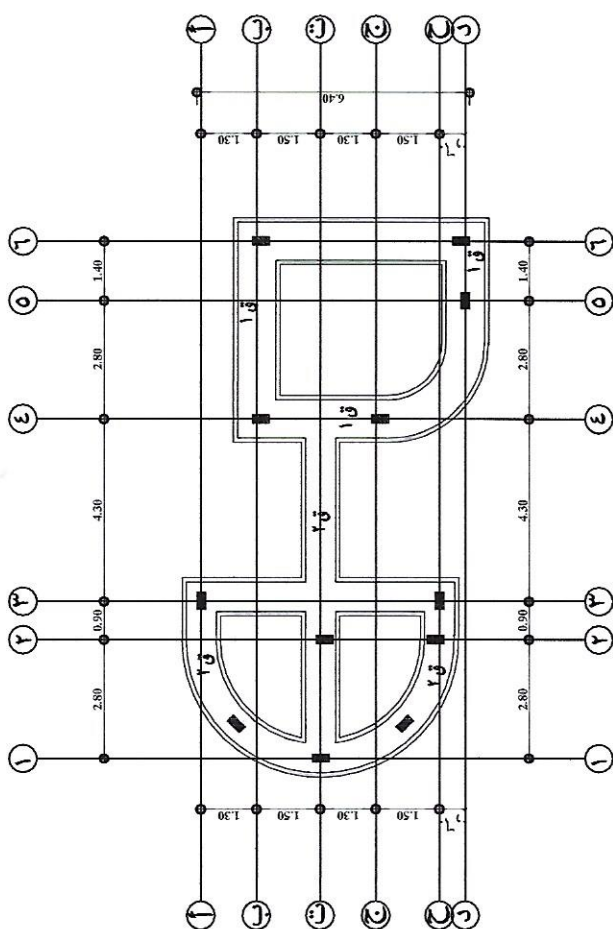

القواعد والشدادات

جدول الكميات

النموذج	عرض	عمق	تسليح علوي	تسليح سفلي	كانات	ملاحظات
ك ١	٠.٢٠	٠.٦٠	١٤#٣	١٤#٤	٢/٨#٦	

جدول الميدات


النموذج	عرض	عمق	تسليح السفلي	تسليح العلوي	كانات	ملاحظات
ك ١	٠.٢٠	٠.٦٠	١٤#٣	١٤#٤	٢/٨#٦	

جدول القواعد


نموذج	القواعد العادية	القواعد المسلحة	تسليح السفلي / م	تسليح العلوي / م	ملاحظات
ق ١	٠.١٠ x ٠.١٠	٠.٣٠ x ٠.٩٠	١٤#٥	١٤#٧	
ق ٢	٠.١٠ x ٠.٩٠	٠.٣٠ x ٠.٧٠	١٤#٦	١٤#٧	

جدول الاعمدة

النموذج	عرض	طول	تسليح	كانات	ملاحظات
ع ١	٠.٢٠	٠.٤٠	٨#١٤	٦#٨	

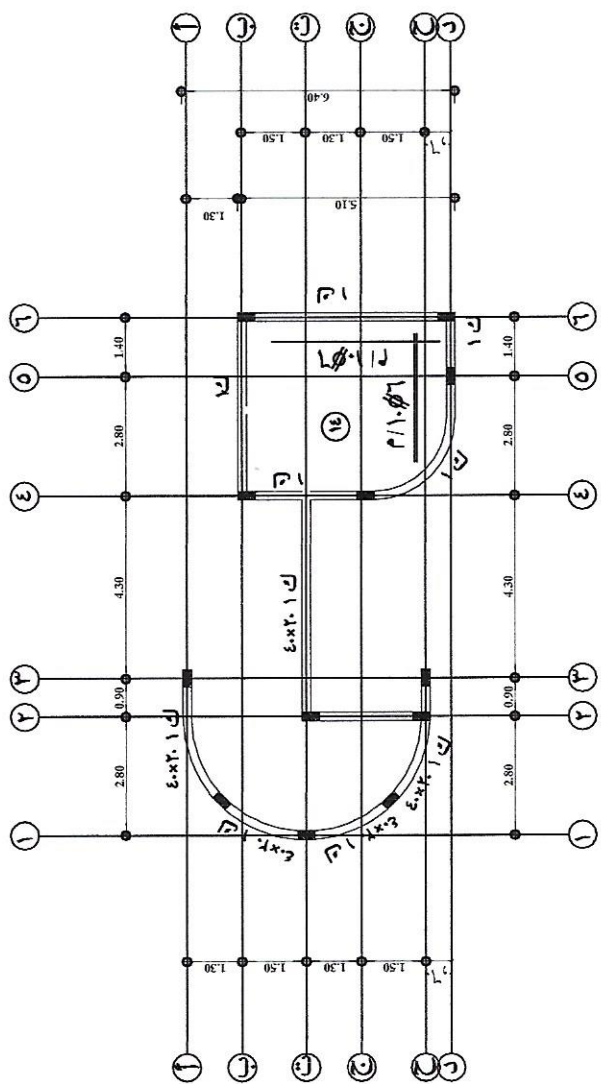


مخطط السقف

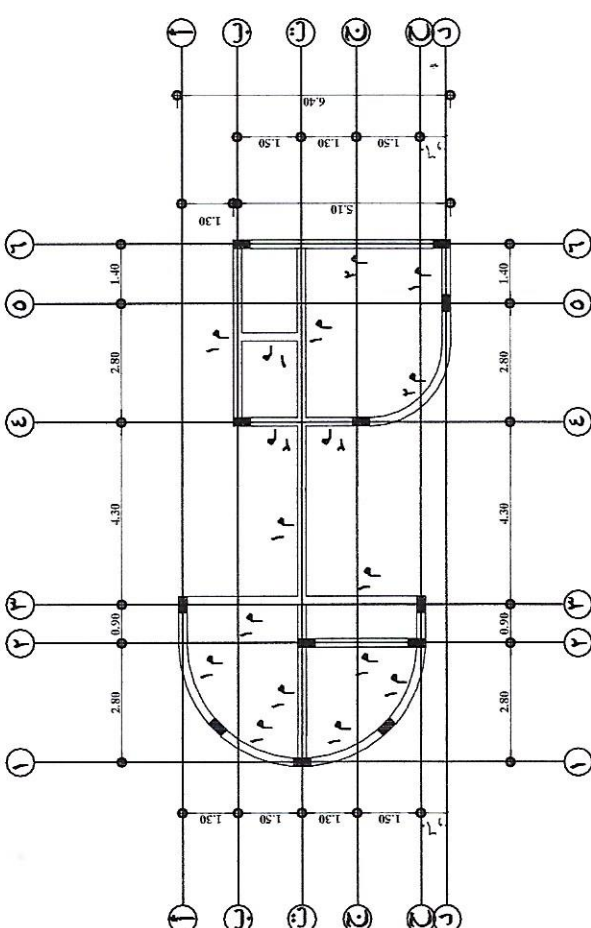

الميدات


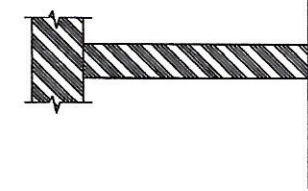

المملكة العربية السعودية







وزارة التربية والتعليم
MINISTRY OF EDUCATION
وكالة الوزارة للمباني

اسم المشروع	مجمع النويمة التعليمي للنبات
اسم الوحدة	خزان الصرف AS-BUILT DRAWING
رقم الوحدة	قياس الرسم ١٠/١
التاريخ	٢٠٢٢-١١-١٩

شركة بناء الجزيرة للمقاولات
BENA AL-JAZEERAH CO

مدير شؤون	مهندس / فهد عايد المدرع
المباني	التوقيع 848

مهندس المقاول	مهندس الاستشاري
مهندس الاستشاري	مهندس مشروع مجمع النويمة التعليمية للمقاولات
تقديم رقم	١

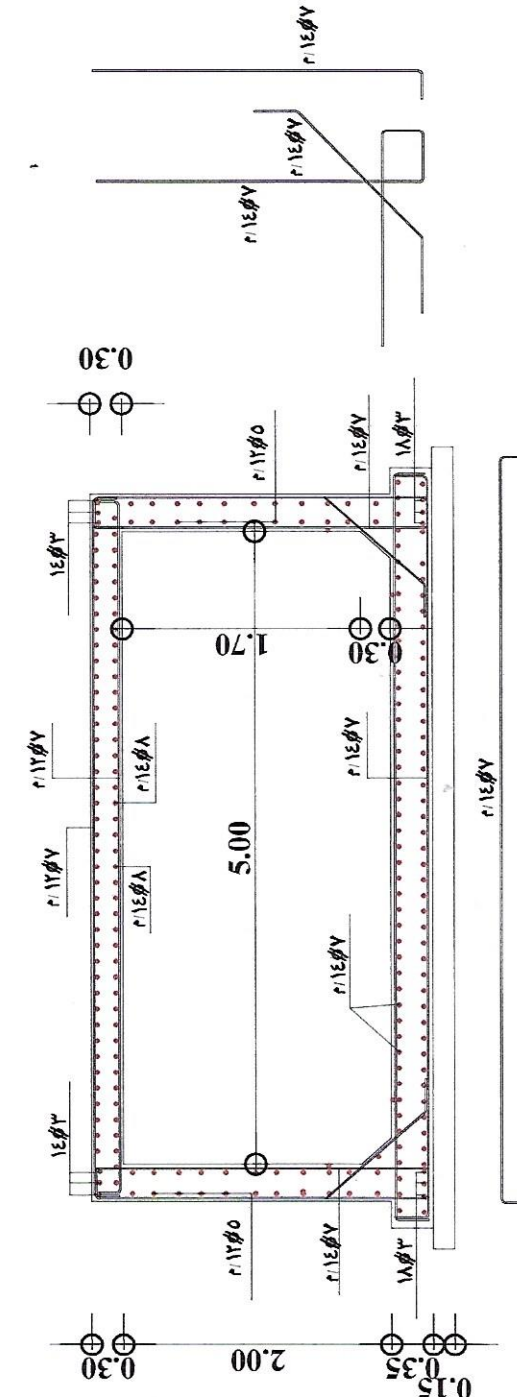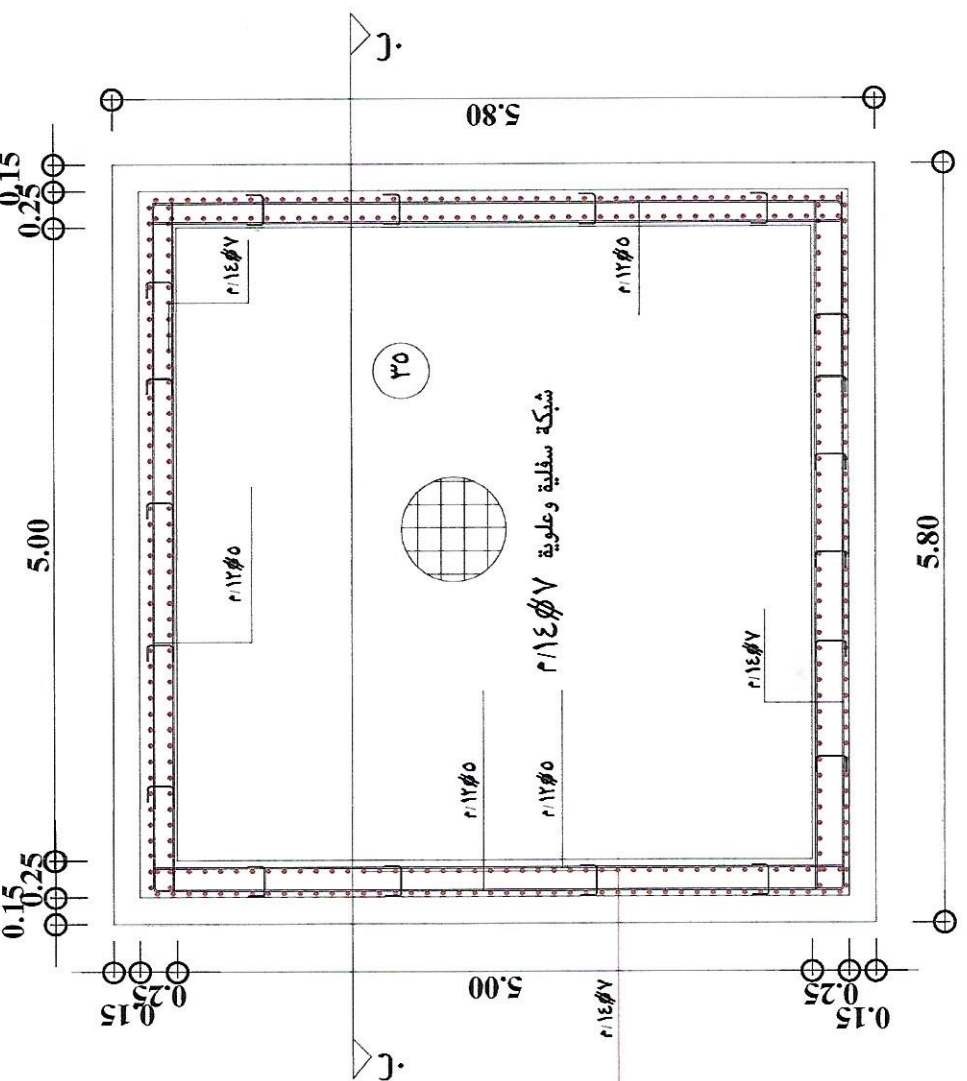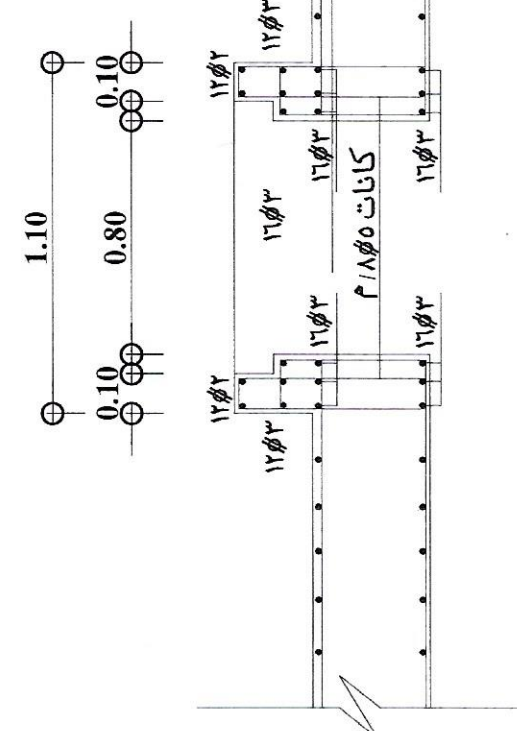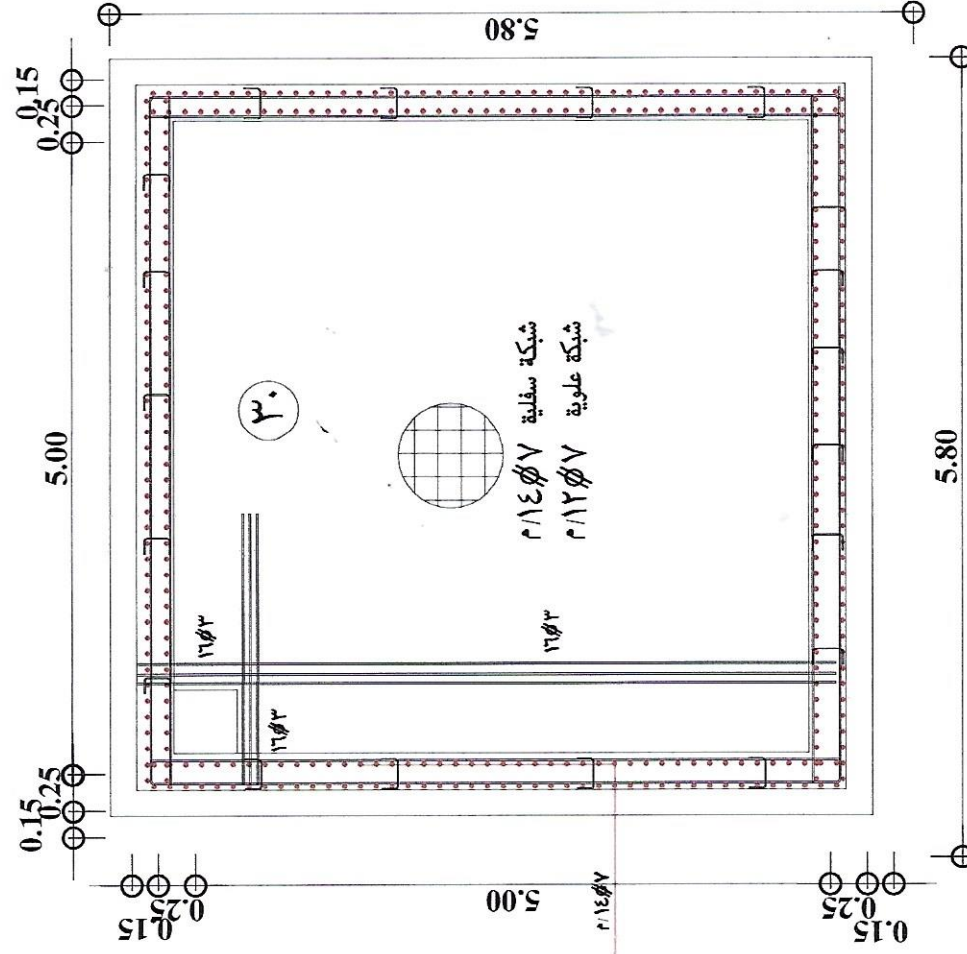

قطاع ب-ب







اسم المشروع	مجمع النويمة التعليمي للبنات
اسم اللوحة	خزان المياه AS-BUILT DRAWING
رقم اللوحة	١
التاريخ	٢٠٢٢-١١-١٩
رقم الرسم	١٠٠/١

شركة بناء الجزيرة للمقاولات
BENA AL-JAZEERAH CO

مدير شؤون المباني	مهندس / فهد عابد المدرع
التوقيع	

مهندس المقاول	مهندس الاستشاري	تقديم رقم


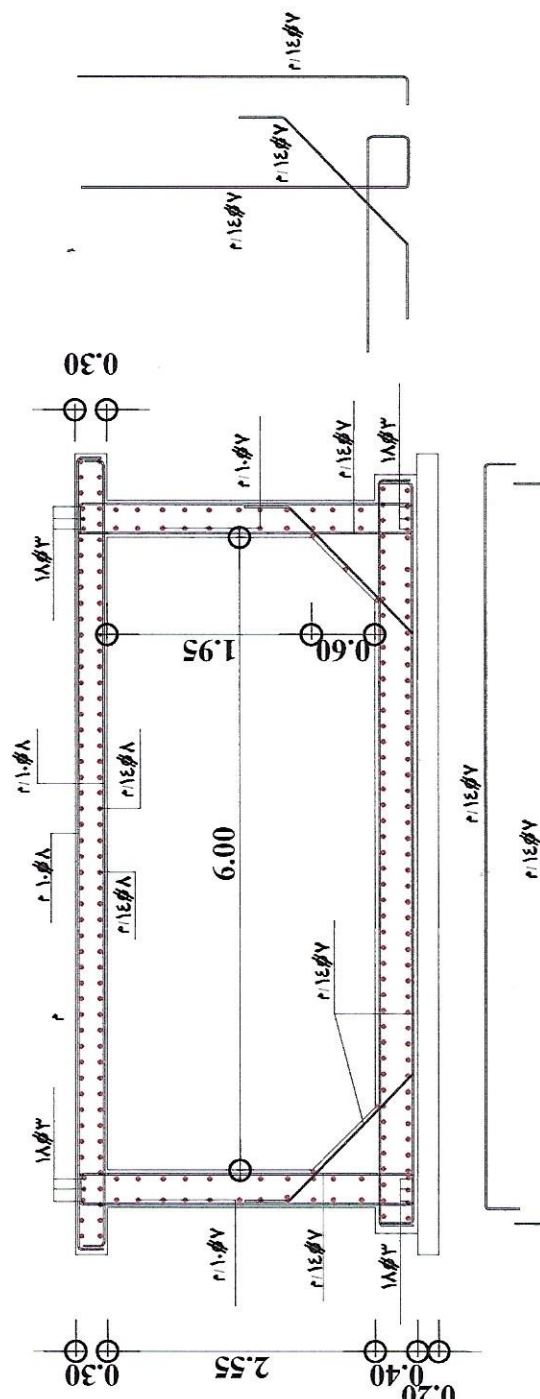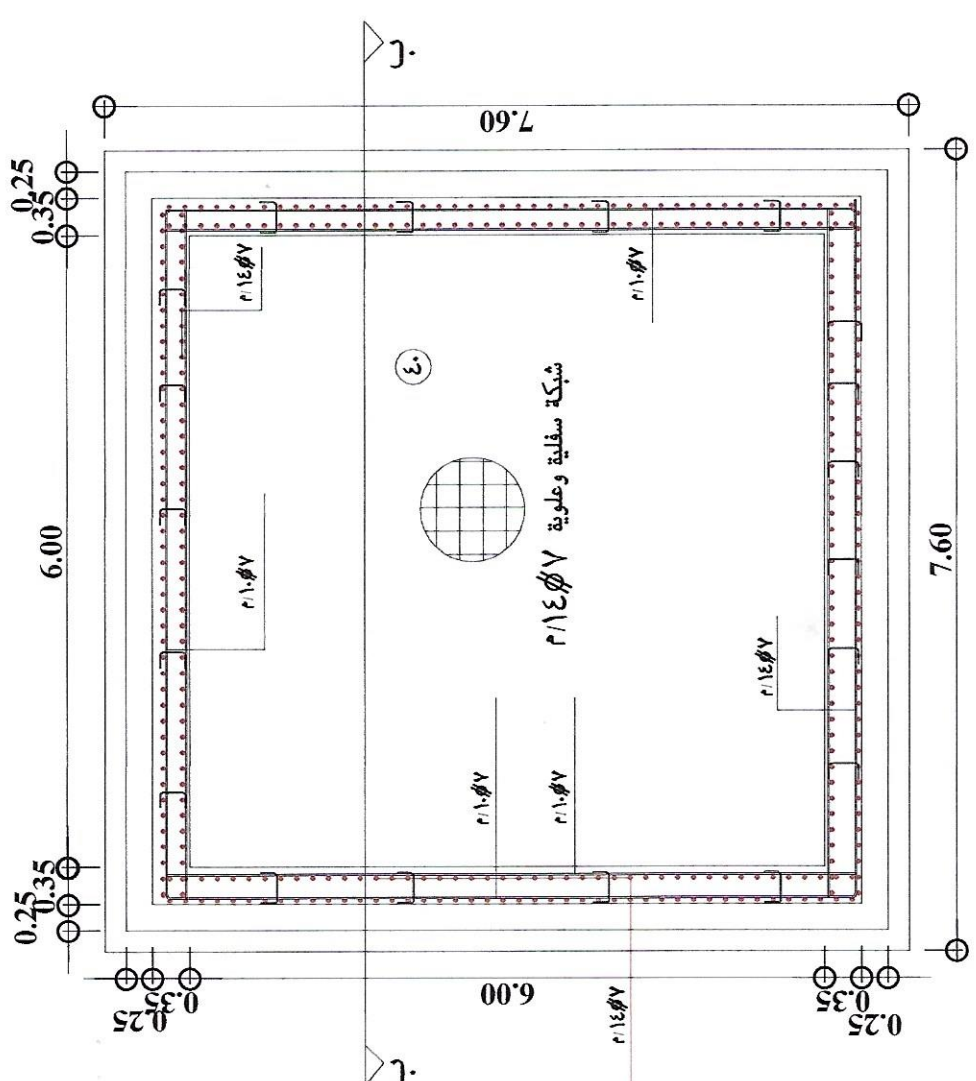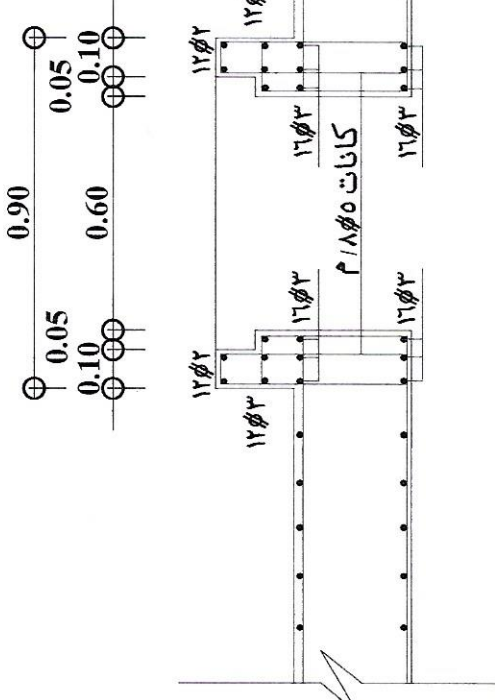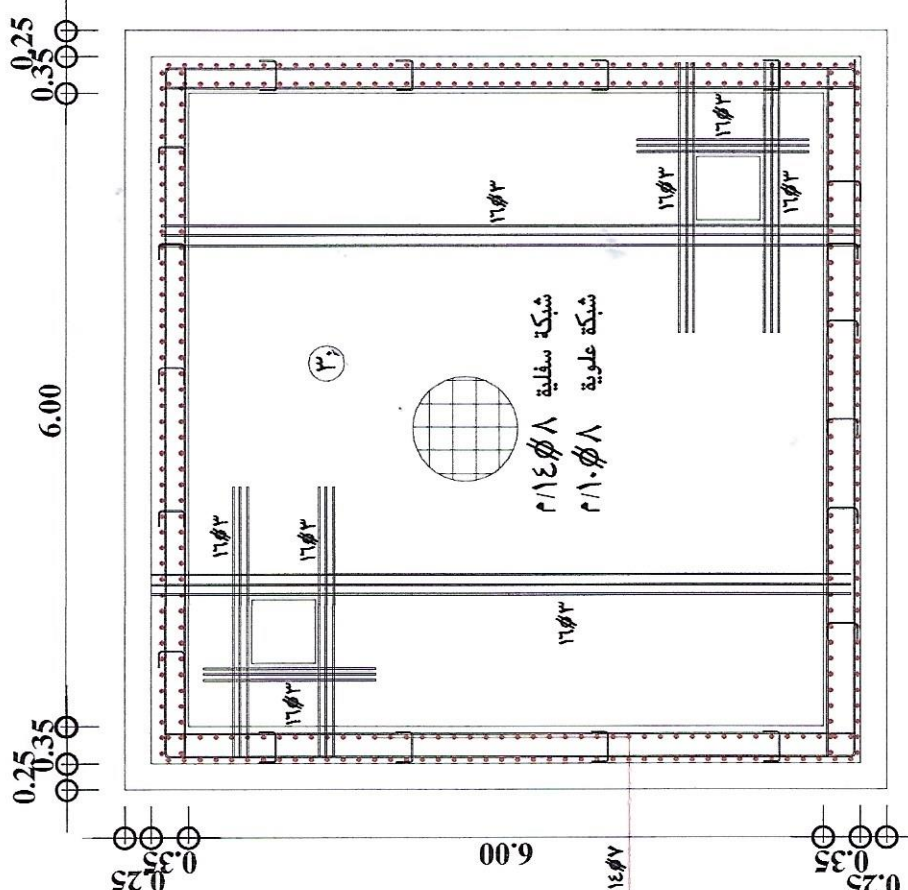

قطاع ب-ب




اسم المشروع	مجمع التويمة التعليمي للبنات
اسم اللوحة	مخطط اعمدة ومباني السور AS-BUILT DRAWING
رقم اللوحة	١٠/١
التاريخ	٢٠٢٢-١١-١٩

المباني	مهندس / فهد عايد المدرع
مدير شؤون	

مهندس المقاول	
مهندس الاستشاري	
تقديم رقم	

شركة بناء الجزيرة للمقاولات
مشاريع مجمع التويمة التعليمية
إدارة المهندسين

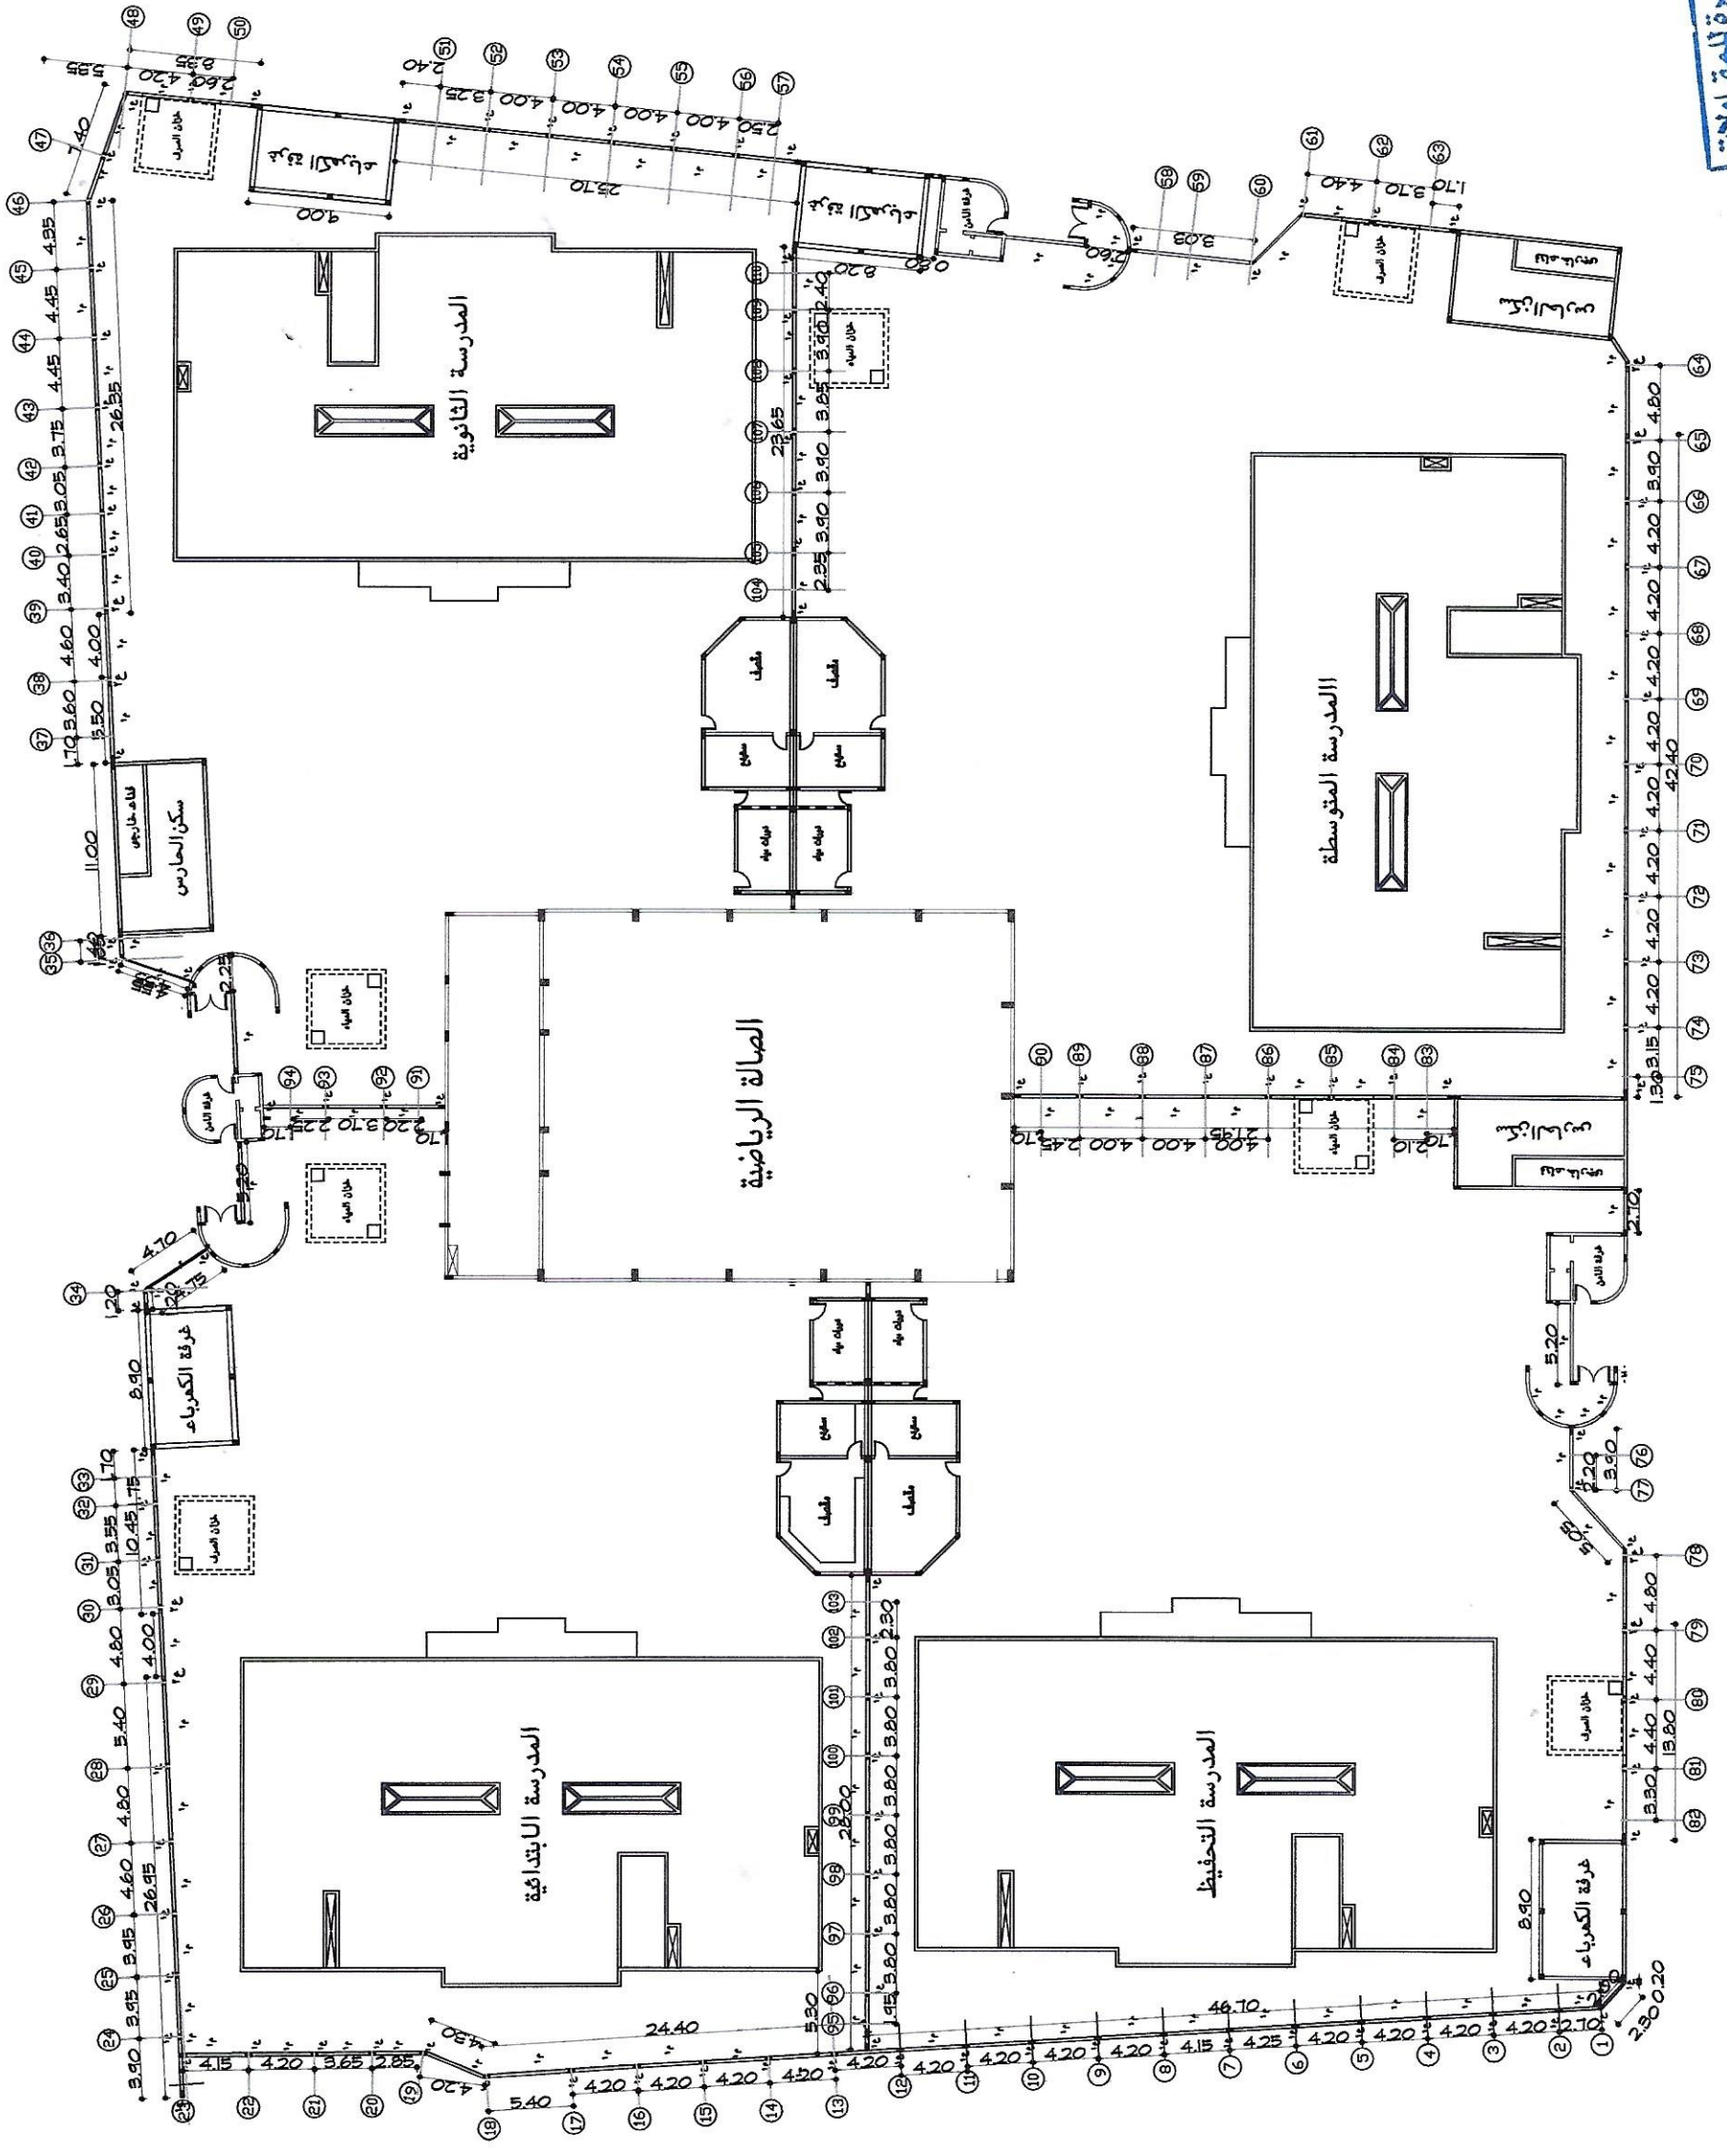


اسم المشروع	مجمع التويزة التعليمي للبنات		
اسم الوحدة	مخطط اعادة ومباني السور AS-BUILT DRAWING		
رقم الوحدة	قياس الرسم	١/١٠٠	
التاريخ	٢٠٢٢-١١-١٩		

شركة بناء الجزيرة للمقاولات
BENA AL-JAZEERAH CO

المباني	التوقيع	
	مهندس/فهد عايد المدرع	

مقدم رقم	
مقدم الاستشارة	مستشار
مقدمس المقاول	مستشار

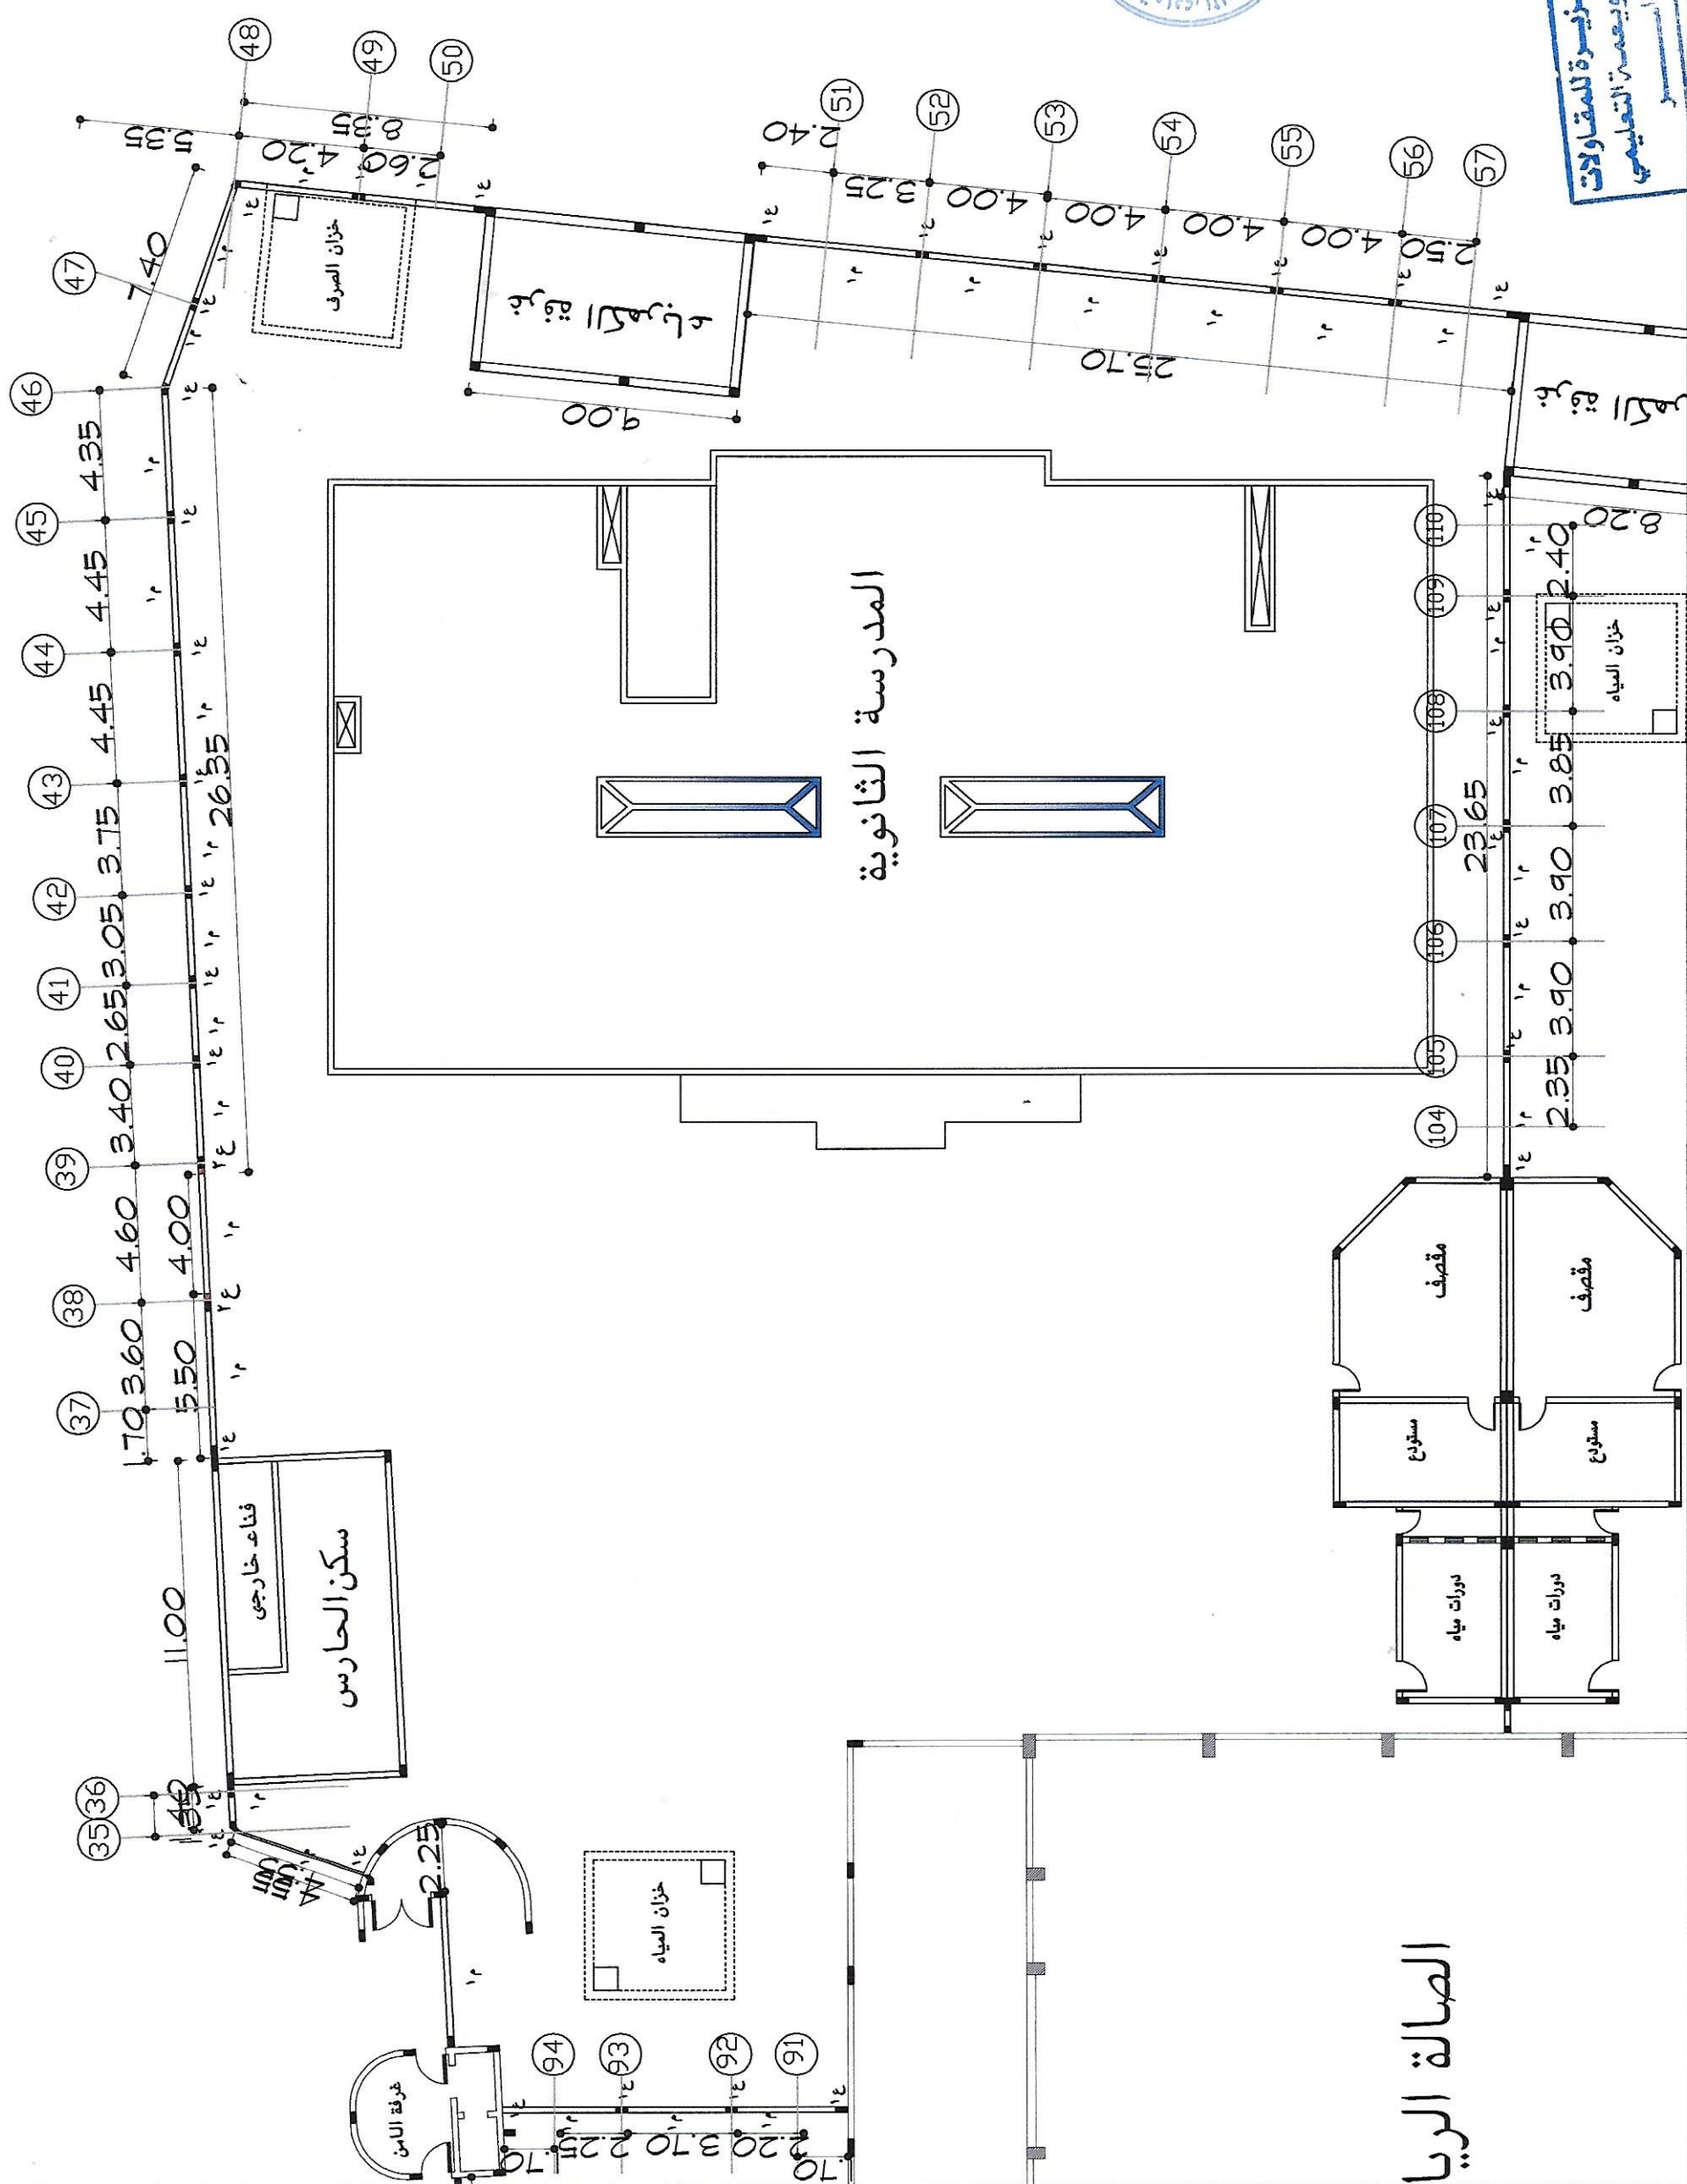



اسم المشروع	مجمع النويمة التعليمي للبنات
اسم اللوحة	مخطط قواعد الاسوار AS-BUILT DRAWING
رقم اللوحة	رقم القياس ١٠٠/١
التاريخ	٢٠٢٢-١١-١٩




شركة بناء الجزيرة للمقاولات
BENA AL-JAZEERAH CO



المباني	مهندس / فهد عايد المدرع
تقديم رقم	


مهندس / فهد عايد المدرع
مجمع النويمة التعليمي للبنات

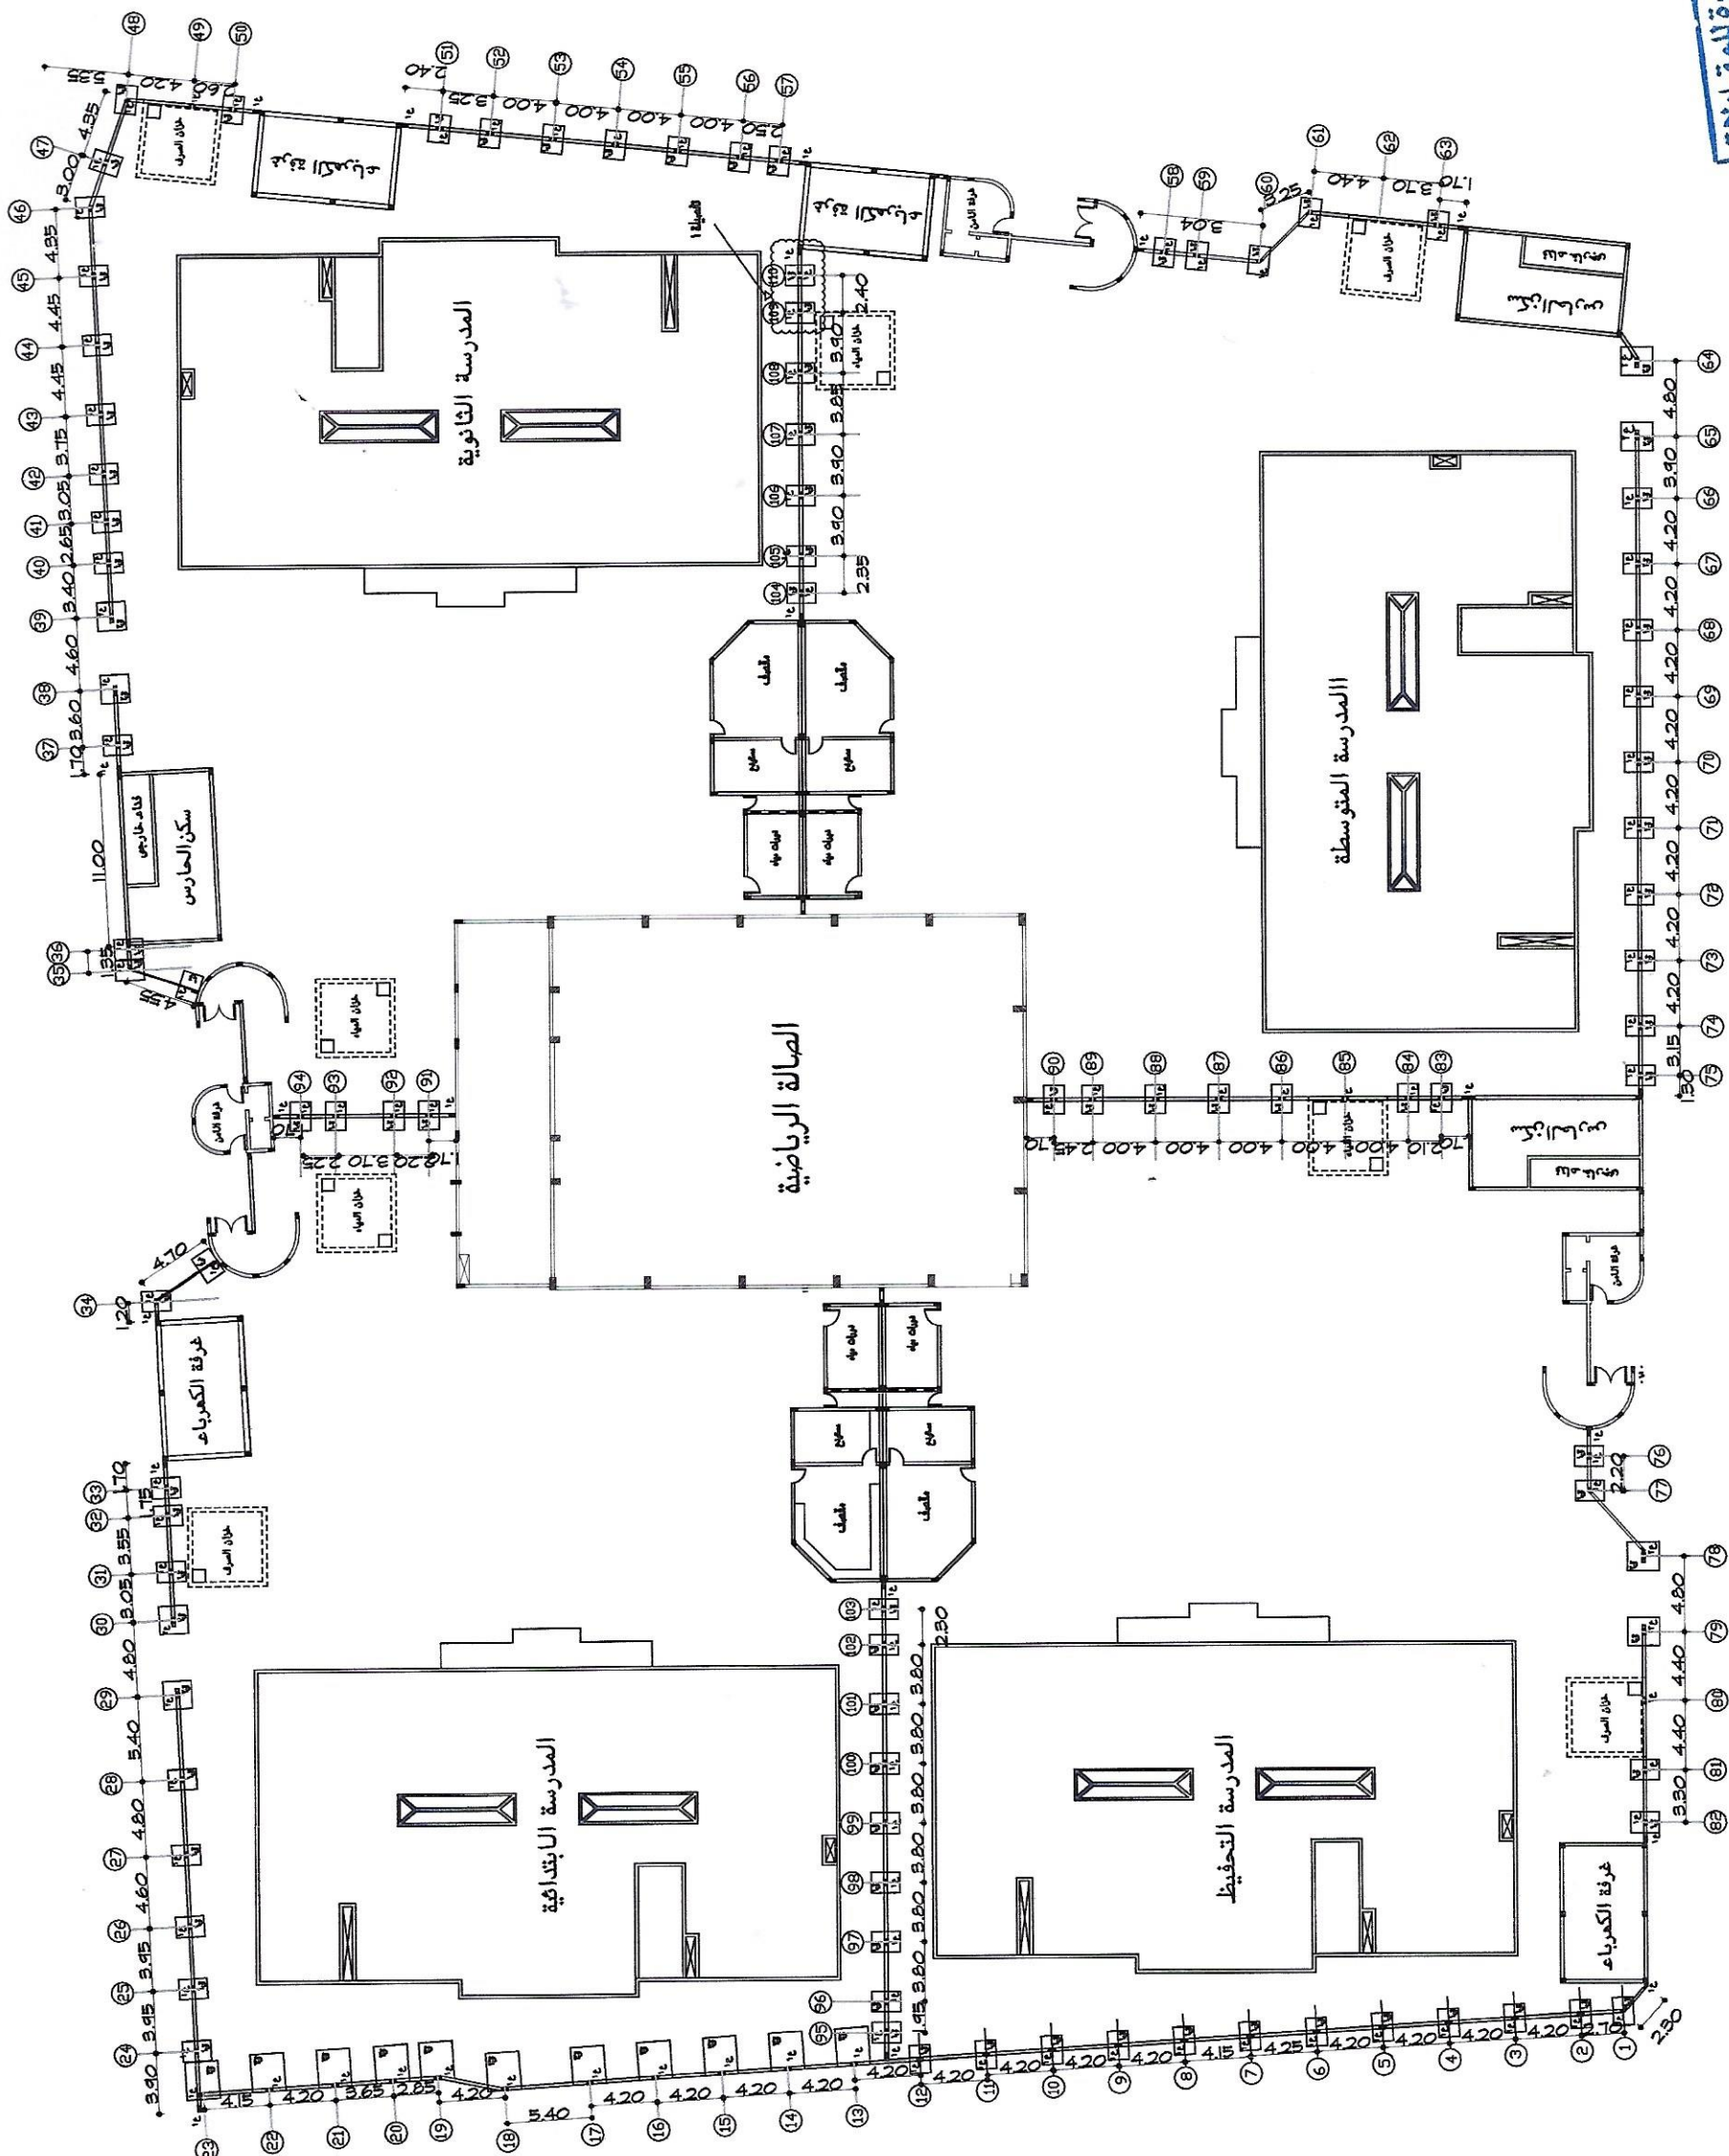

اسم المشروع	مجمع النويصة التعليمي للبنات		
اسم اللوحة	مخطط قواعد الاسوار AS-BUILT DRAWING		
رقم اللوحة	رقم	مقياس	١٠٠/١
		الرسم	
التاريخ	٢٠٢٢-١١-١٩		


شركة بناء الجزيرة للمقاولات
BENA AL-JAZEERAH CO

مدير شؤون المباني	مهندس/فهد عايد المدرغ	مهندس المباني	مهندس الاستشاري	تقديم رقم
التوقيع				

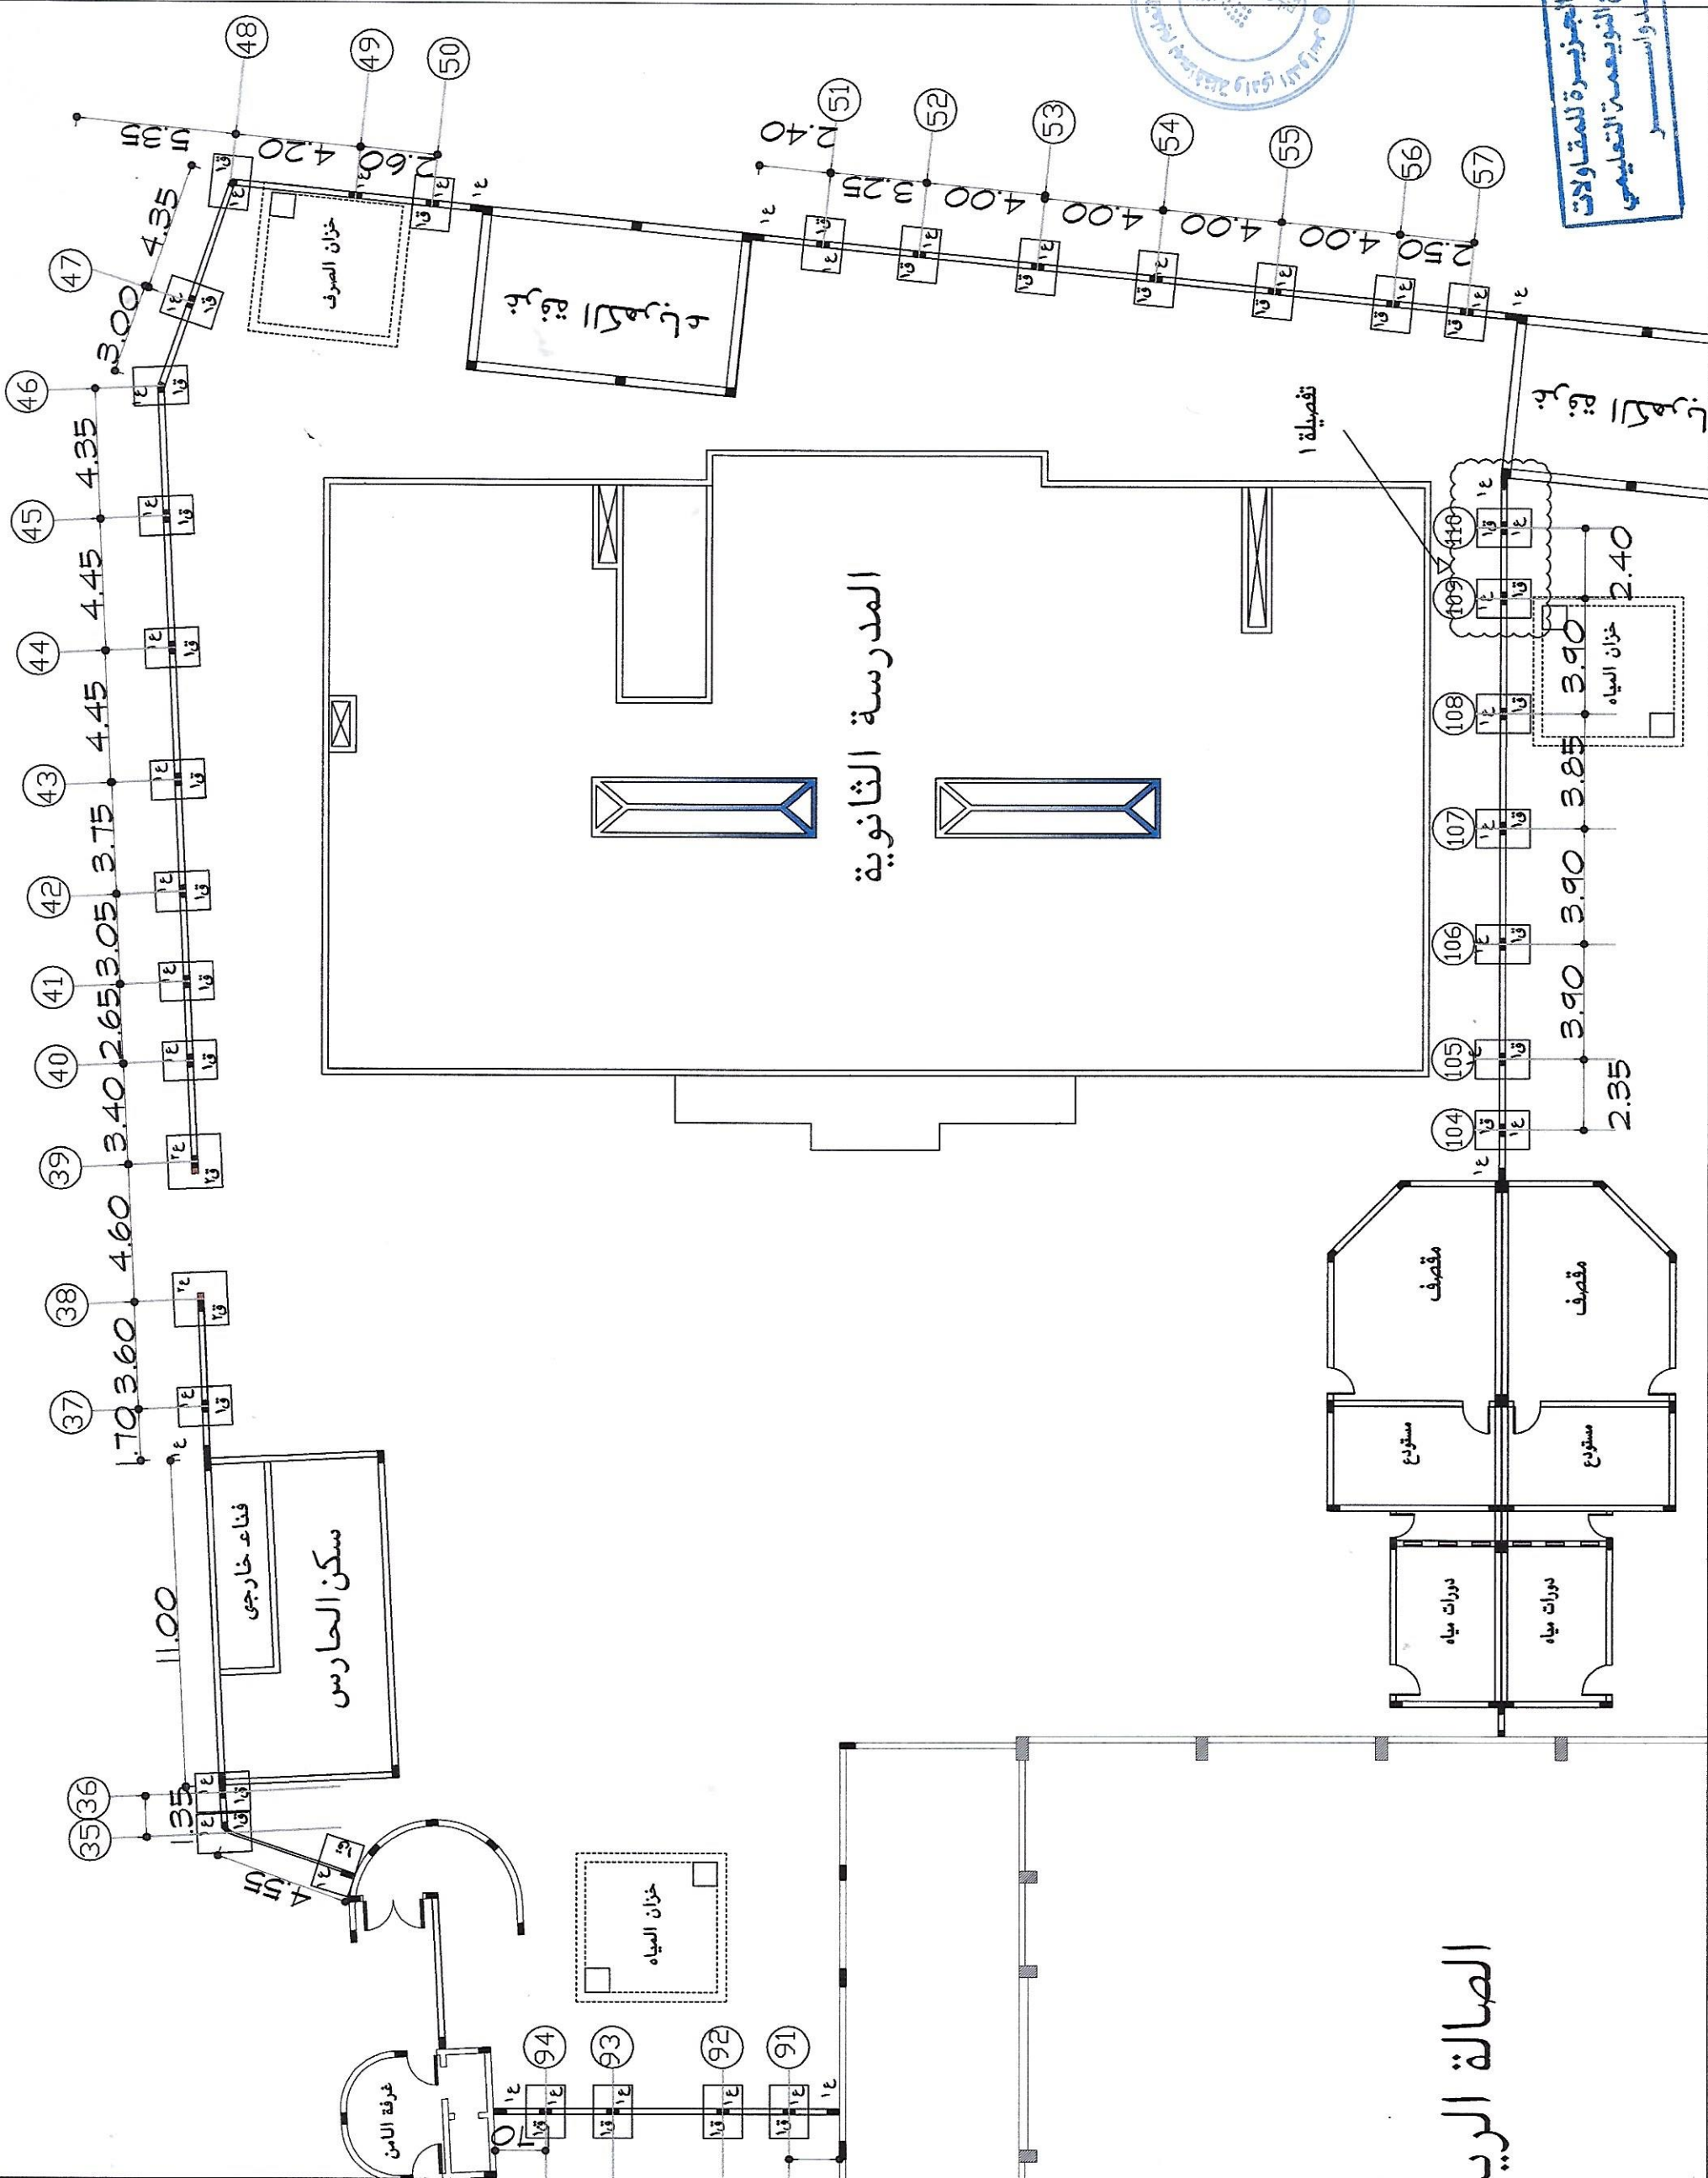

تمديدات الموقع العام As-Built Drawings المدرسـة الثانوينة

المملكة العربية | السعودية

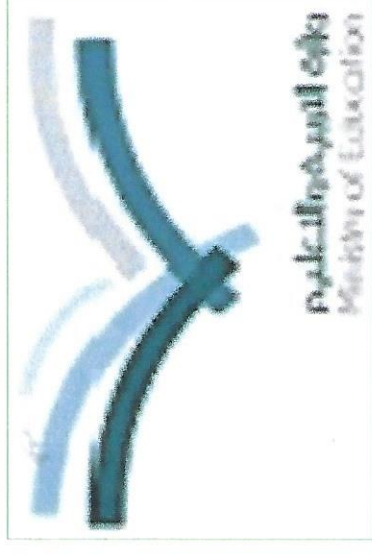

وزارة التربية والتعليم

MINISTRY OF EDUCATION

وكالة الوزارة للمباني


مشروع مجمع النويمة التعليمي للبنات

المملكة العربية السعودية



وزارة التربية والتعليم
MINISTRY OF EDUCATION
وكالة الوزارة للمباني

اسم المشروع	مجمع النويمة التعليمية للبنات
اسم اللوحة	مباني الحريق بالموقع العام
رقم اللوحة	مقياس الرسم ١/١٠٠
التاريخ	٢٠٢٢-١١-١٩

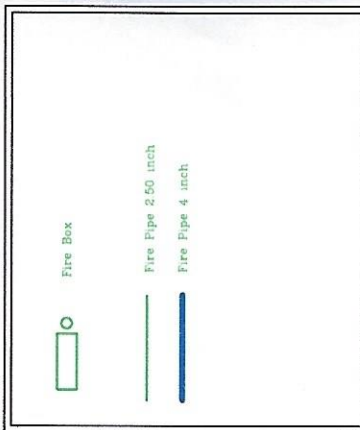


شركة بناء الجزيرة للمقاولات
BENA AL-JAZERAH CO

مدير شؤون المباني	مهندس / فهد عايد المدرع
التوقيع	

مهندس المقاول	
مهندس الاستشاري	
تقديم رقم	

مجمع النويمة التعليمية للبنات
مجمع النويمة التعليمية للبنات

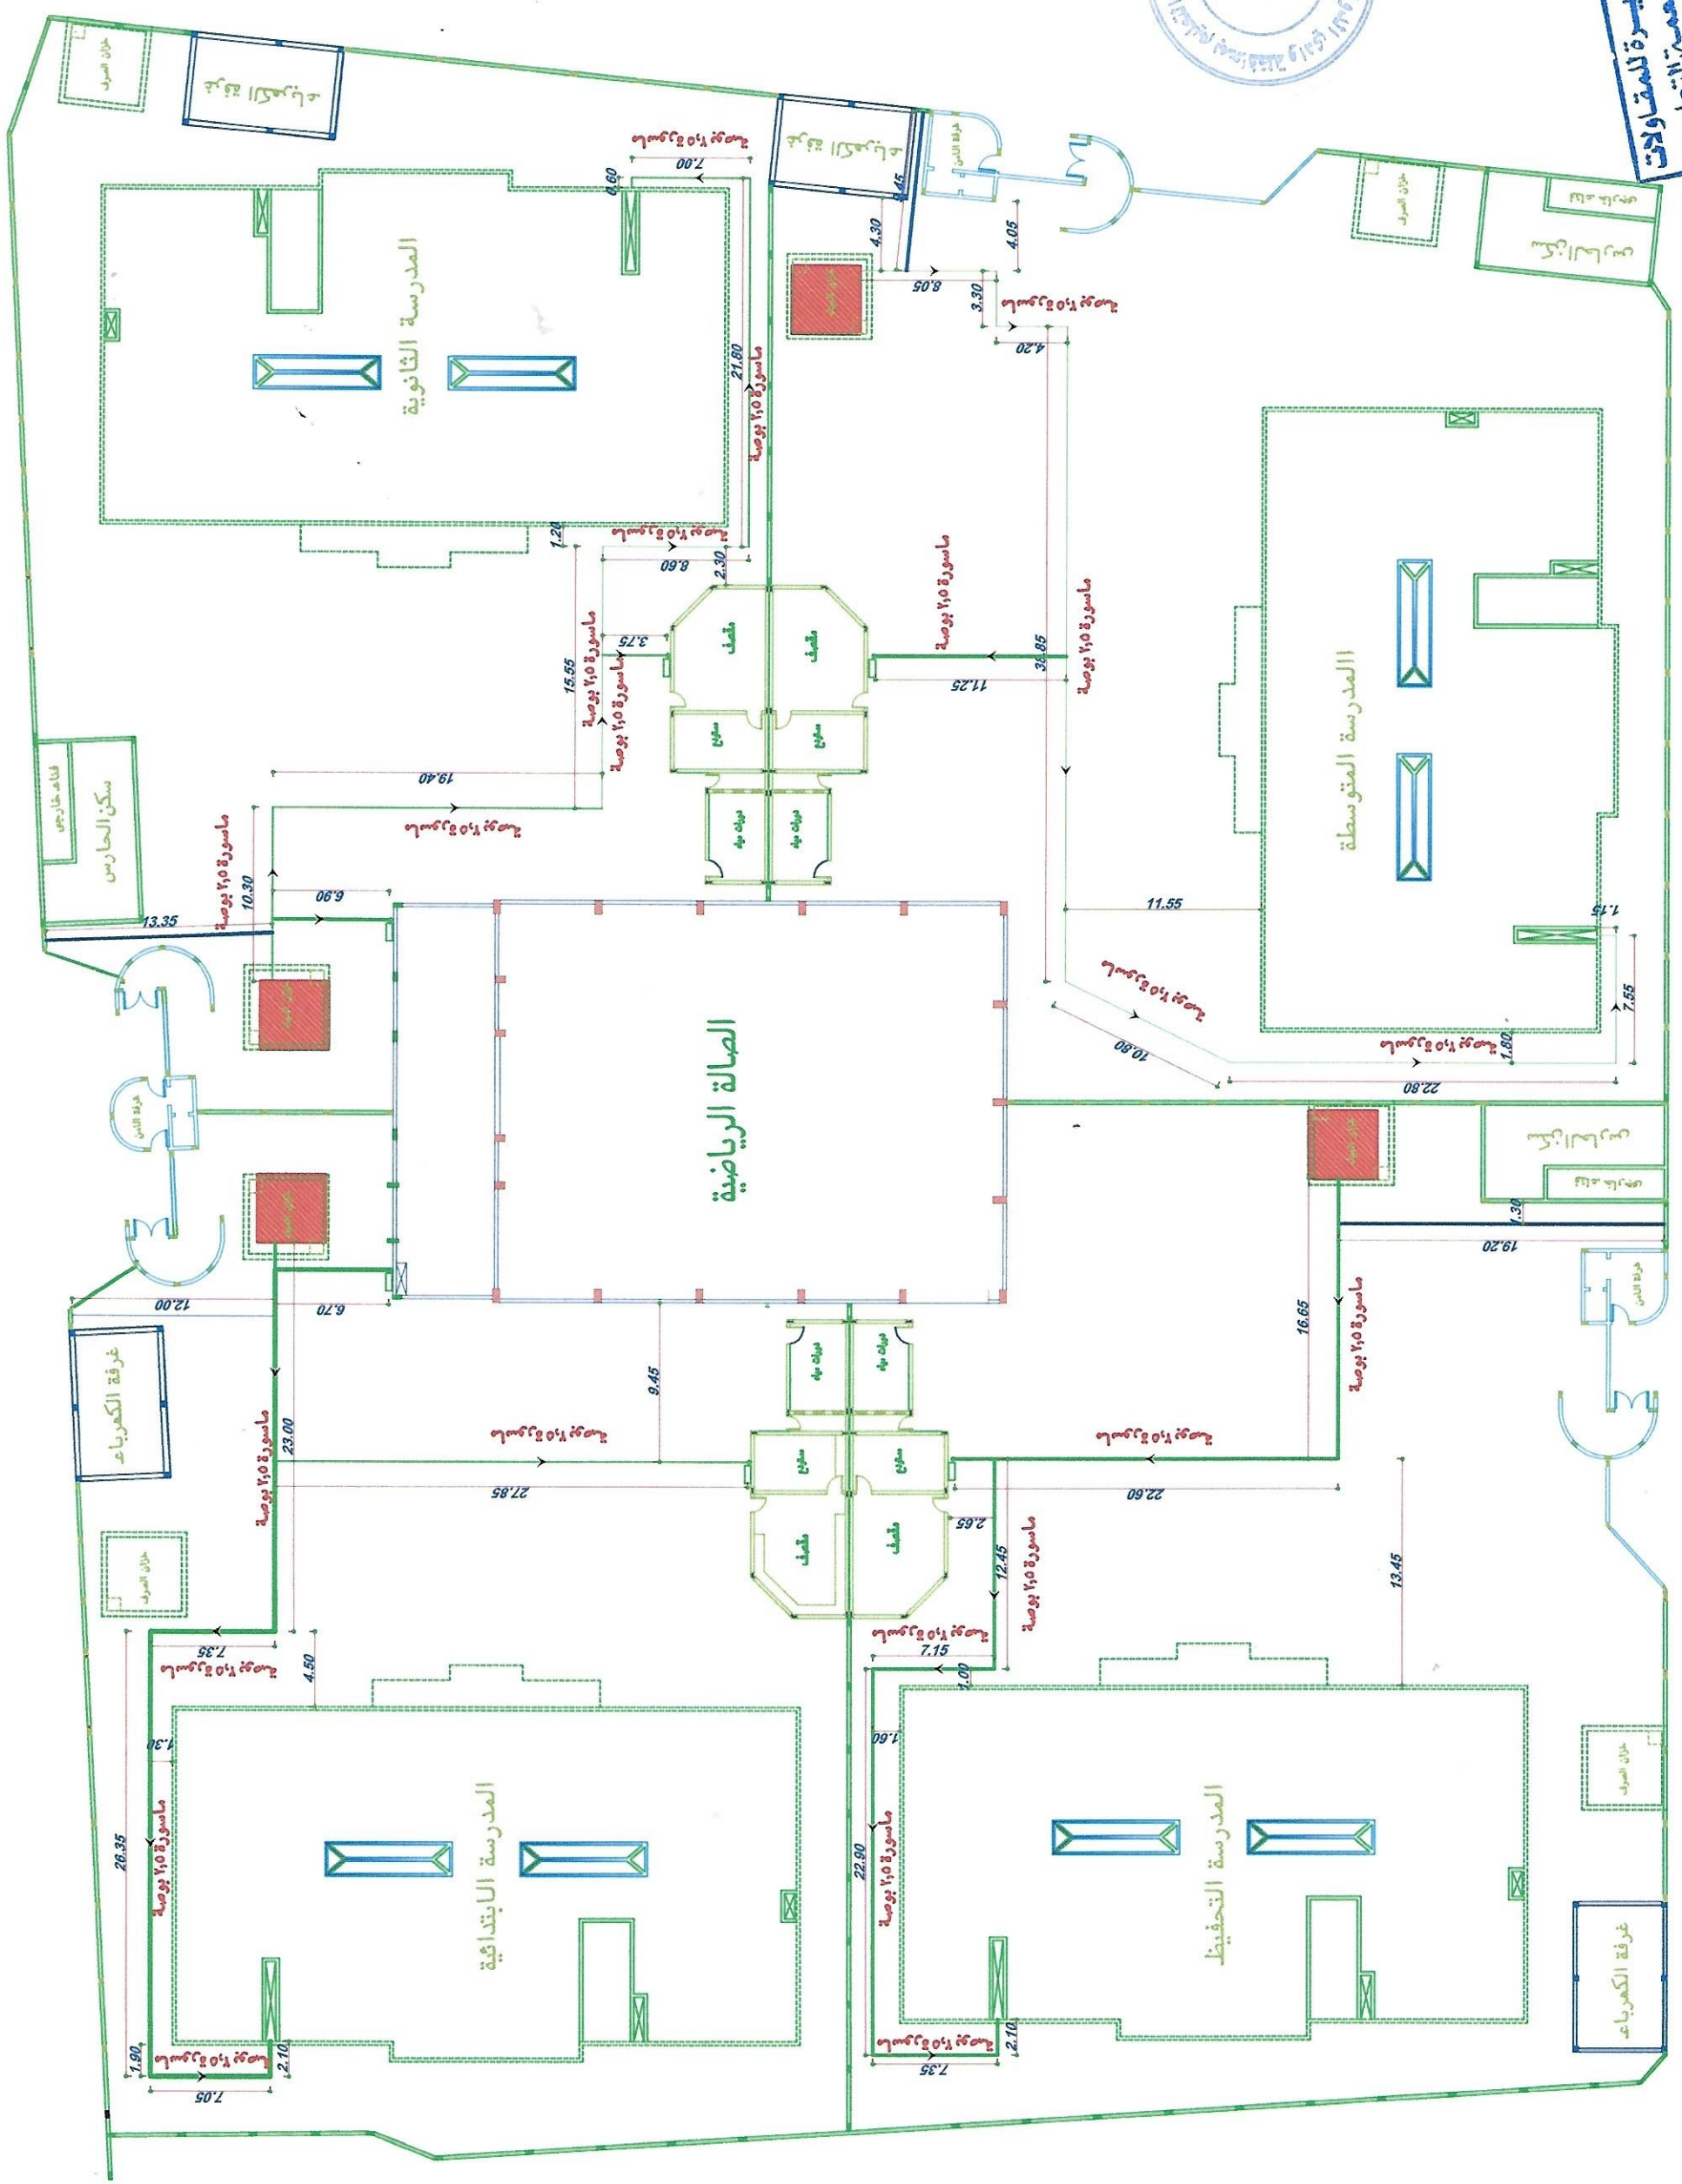

اسم المشروع	مجمع الواجهة التطهري للبنات		
اسم اللوحة	تدريبات الحريق بالموقع العام AS-BUILT DRAWING		
رقم اللوحة	المرحلة الثانية	مقياس الرسم	١٠٠/١
التاريخ	٢٠٢٢-١١-١٩		

Fire Box


Fire Pipe 2 5/8 inch

Fire Pipe 4 inch


شركة بناء الجزيرة للمقاولات
BENA AL-JAZEERAH CO

	مدیر شؤون المباني	
	الموقع	مهندس / فهد عابد المدرع

مجلس المقاول	
مجلس الماستاري	
قديم رقم	1

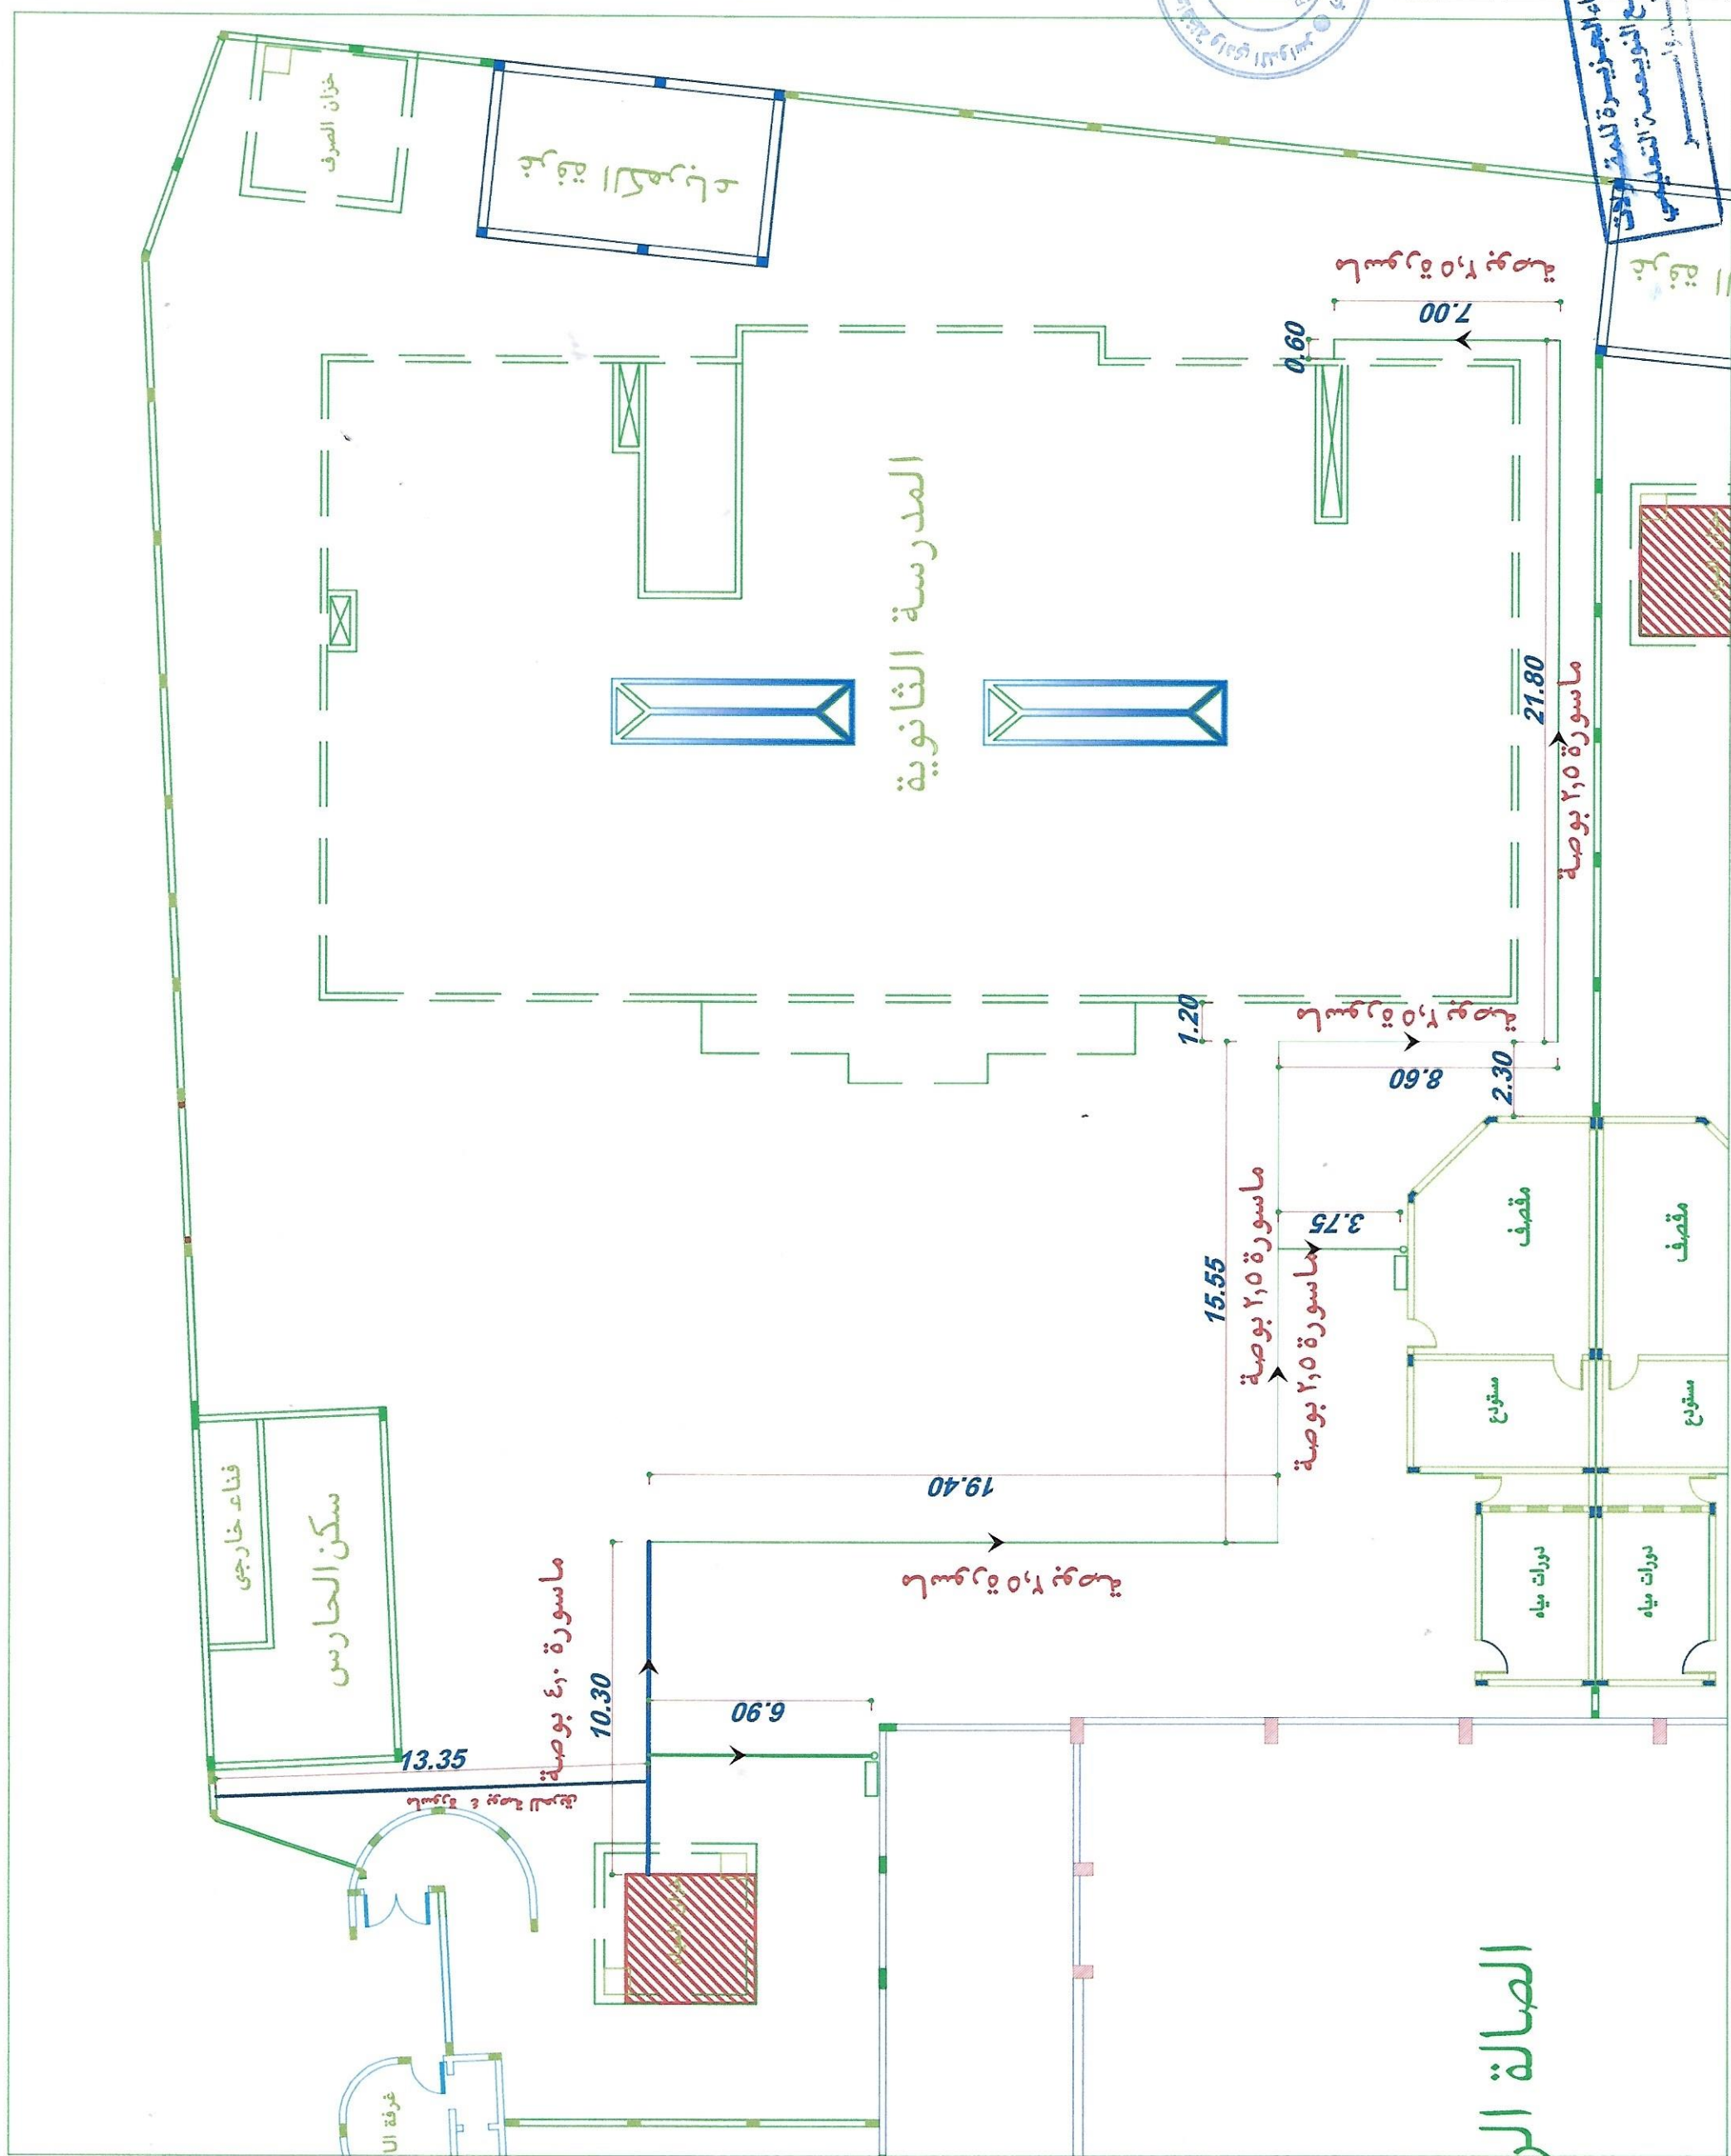




اسم المشروع	مجمع النويمة التعليمية للبنات
اسم الورقة	مدينتات التقنية بالموقع العام AS-BUILT DRAWING
رقم الورقة	١٠٠/١
التاريخ	٢٠٢٢-١١-١٩


VALVE Manhole Supply Pipe 2.00 inch Supply Pipe 1.50 inch	شركة بناء الجزيرة للمقاولات BENA AL-JAZEERAH CO
--	--

المباني	مدير شؤون	مهندس / فهد عابد المدرع
التوقيع	التوقيع	التوقيع

مهندس المقاول	مهندس الاستشاري	تقديم رقم
مهندس المقاول	مهندس الاستشاري	تقديم رقم

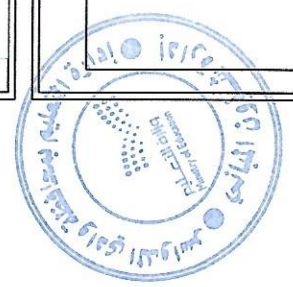

مجمع النويمة التعليمية
بشركة بناء الجزيرة للمقاولات

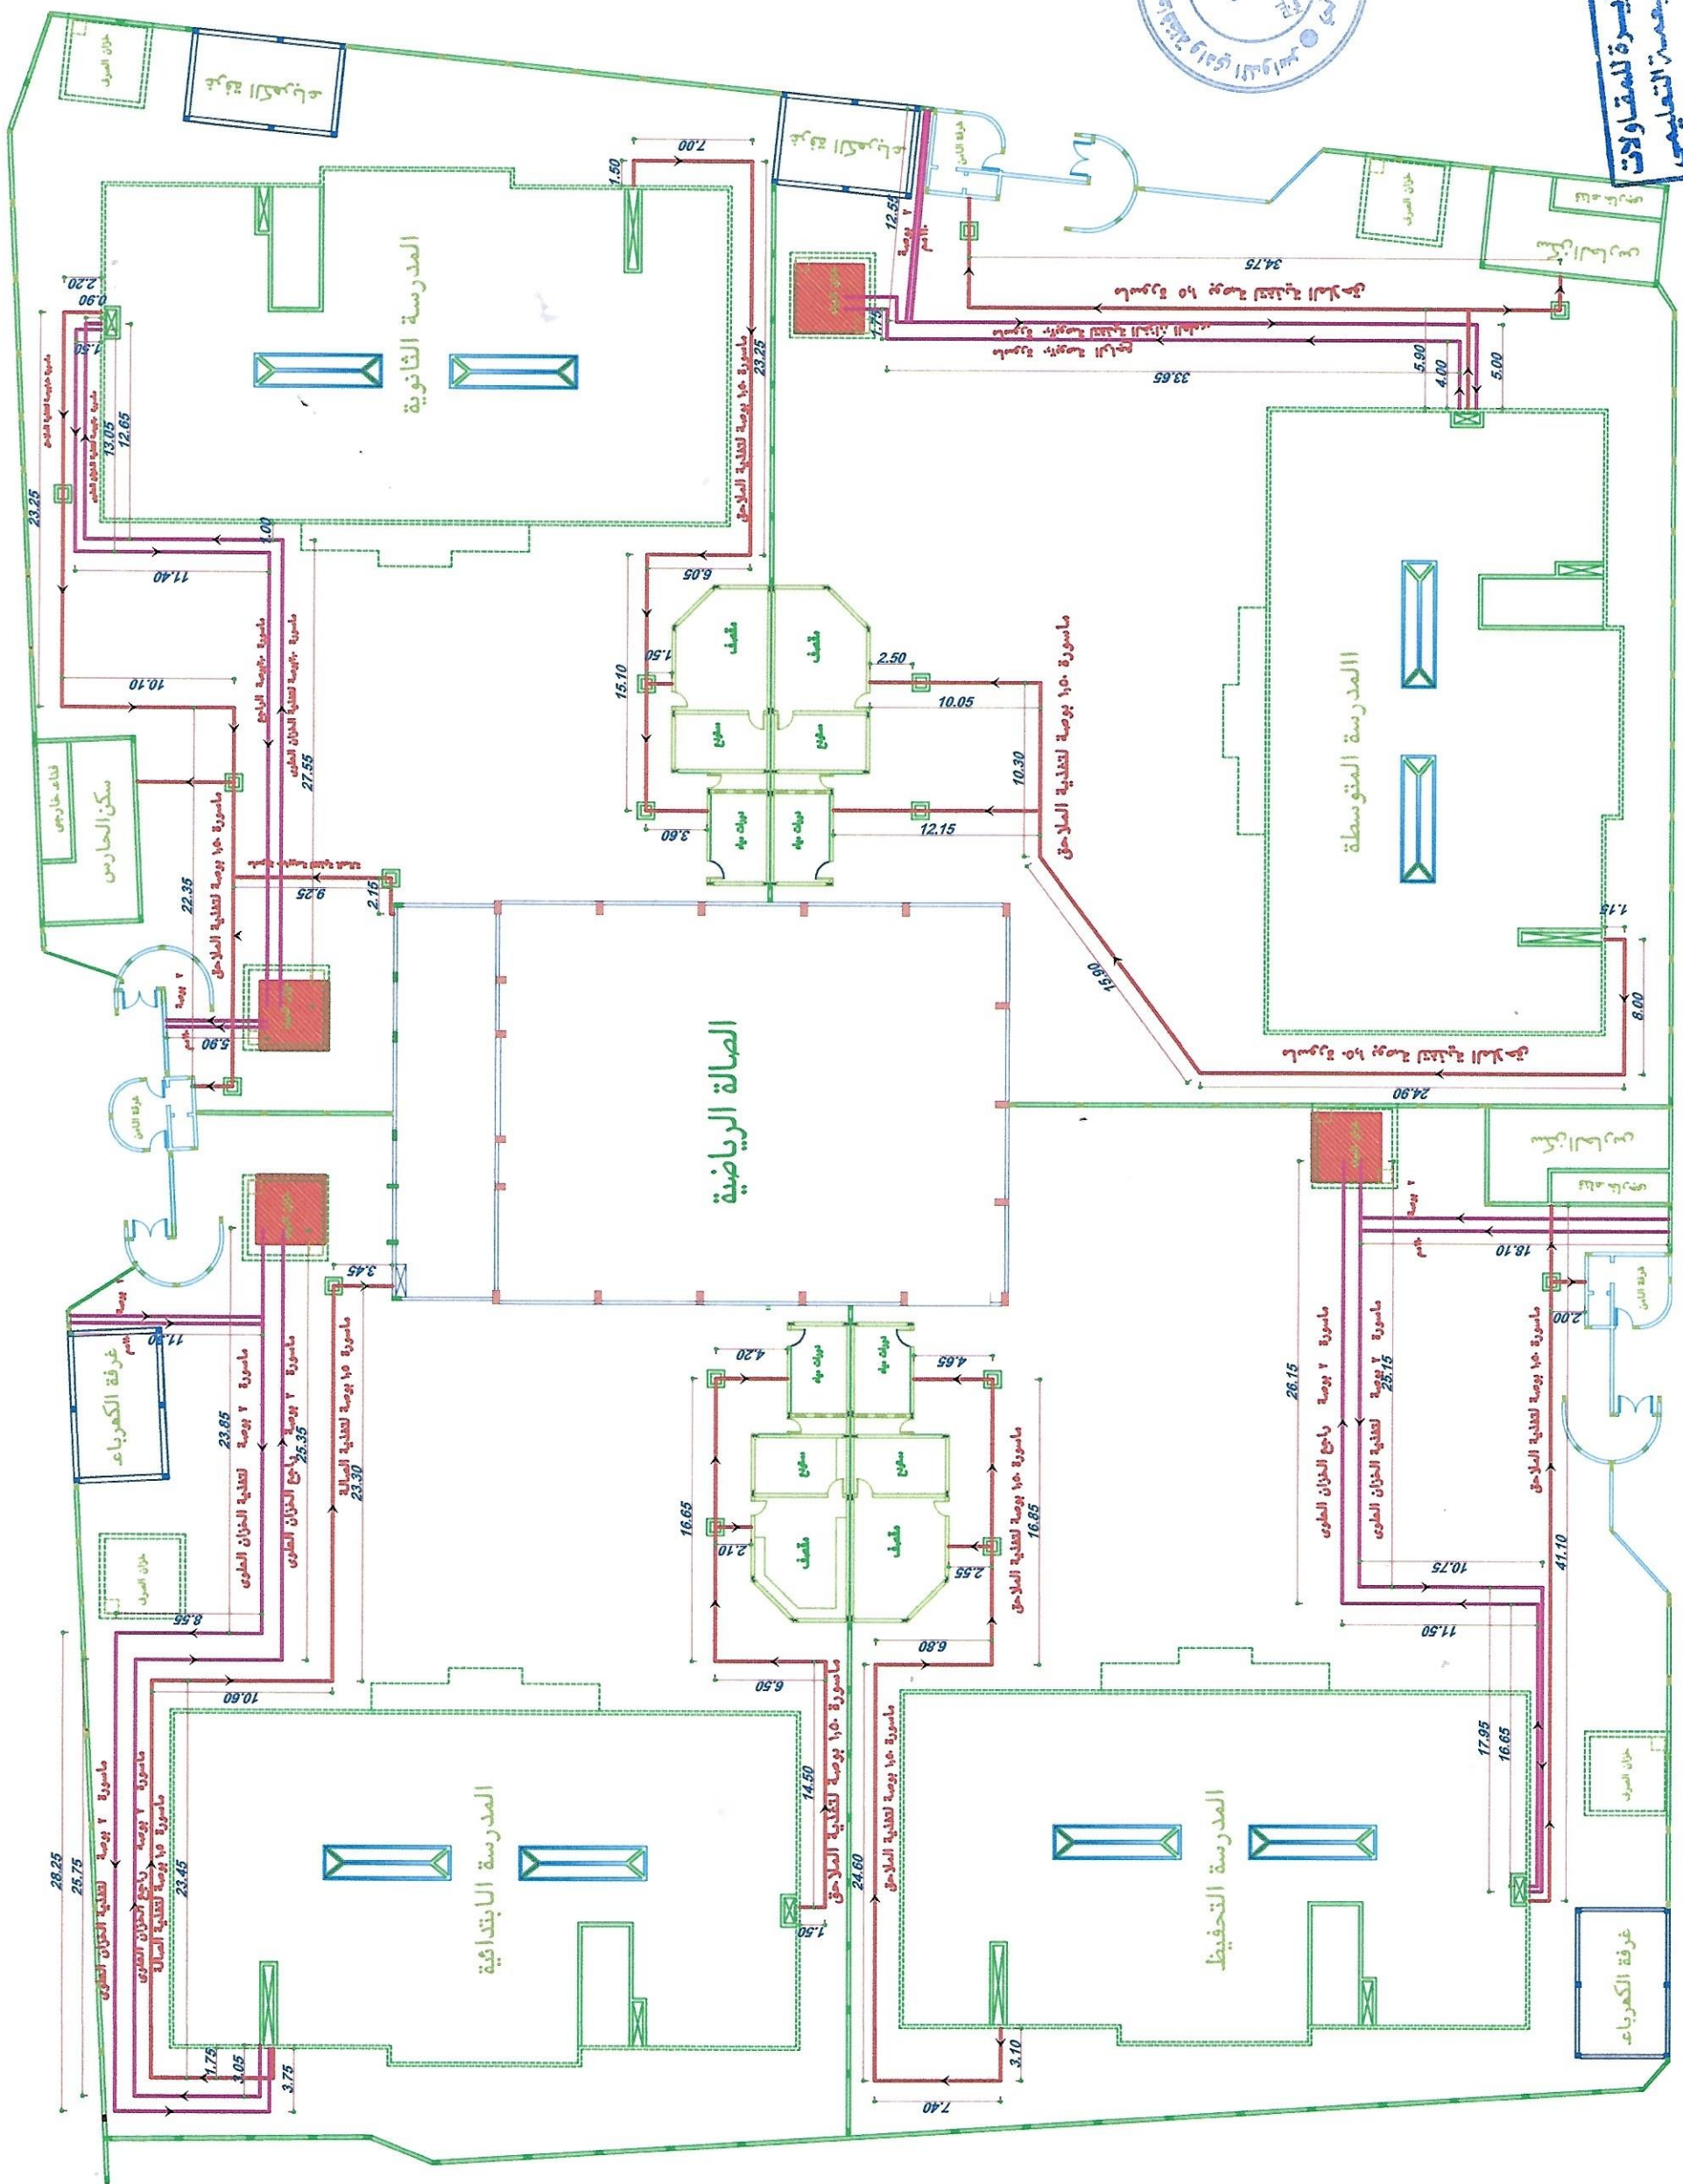



اسم المشروع	مجمع التريفة التعليمي للبنات
اسم اللوحة	مباني التليفة بالموقع العام AS-BUILT DRAWING
رقم اللوحة	المدرسة الثانوية شيفاس ١٠٠/١
التاريخ	٢٠٢٢-١١-١٩


VALVE Manhole
 Supply Pipe 2.00 inch
 Supply Pipe 1.50 inch

شركة بناء الجزيرة للمقاولات
BENA AL-JAZEERAH CO

مدير شؤون المباني	مهندس / فهد عايد المدرع
التوقيع	

مهندس المقاول	مهندس المقاول
مهندس الاستشاري	مهندس الاستشاري
تقديم رقم	١

شركة بناء الجزيرة للمقاولات
 مشروع مجمع التريفة التعليمي

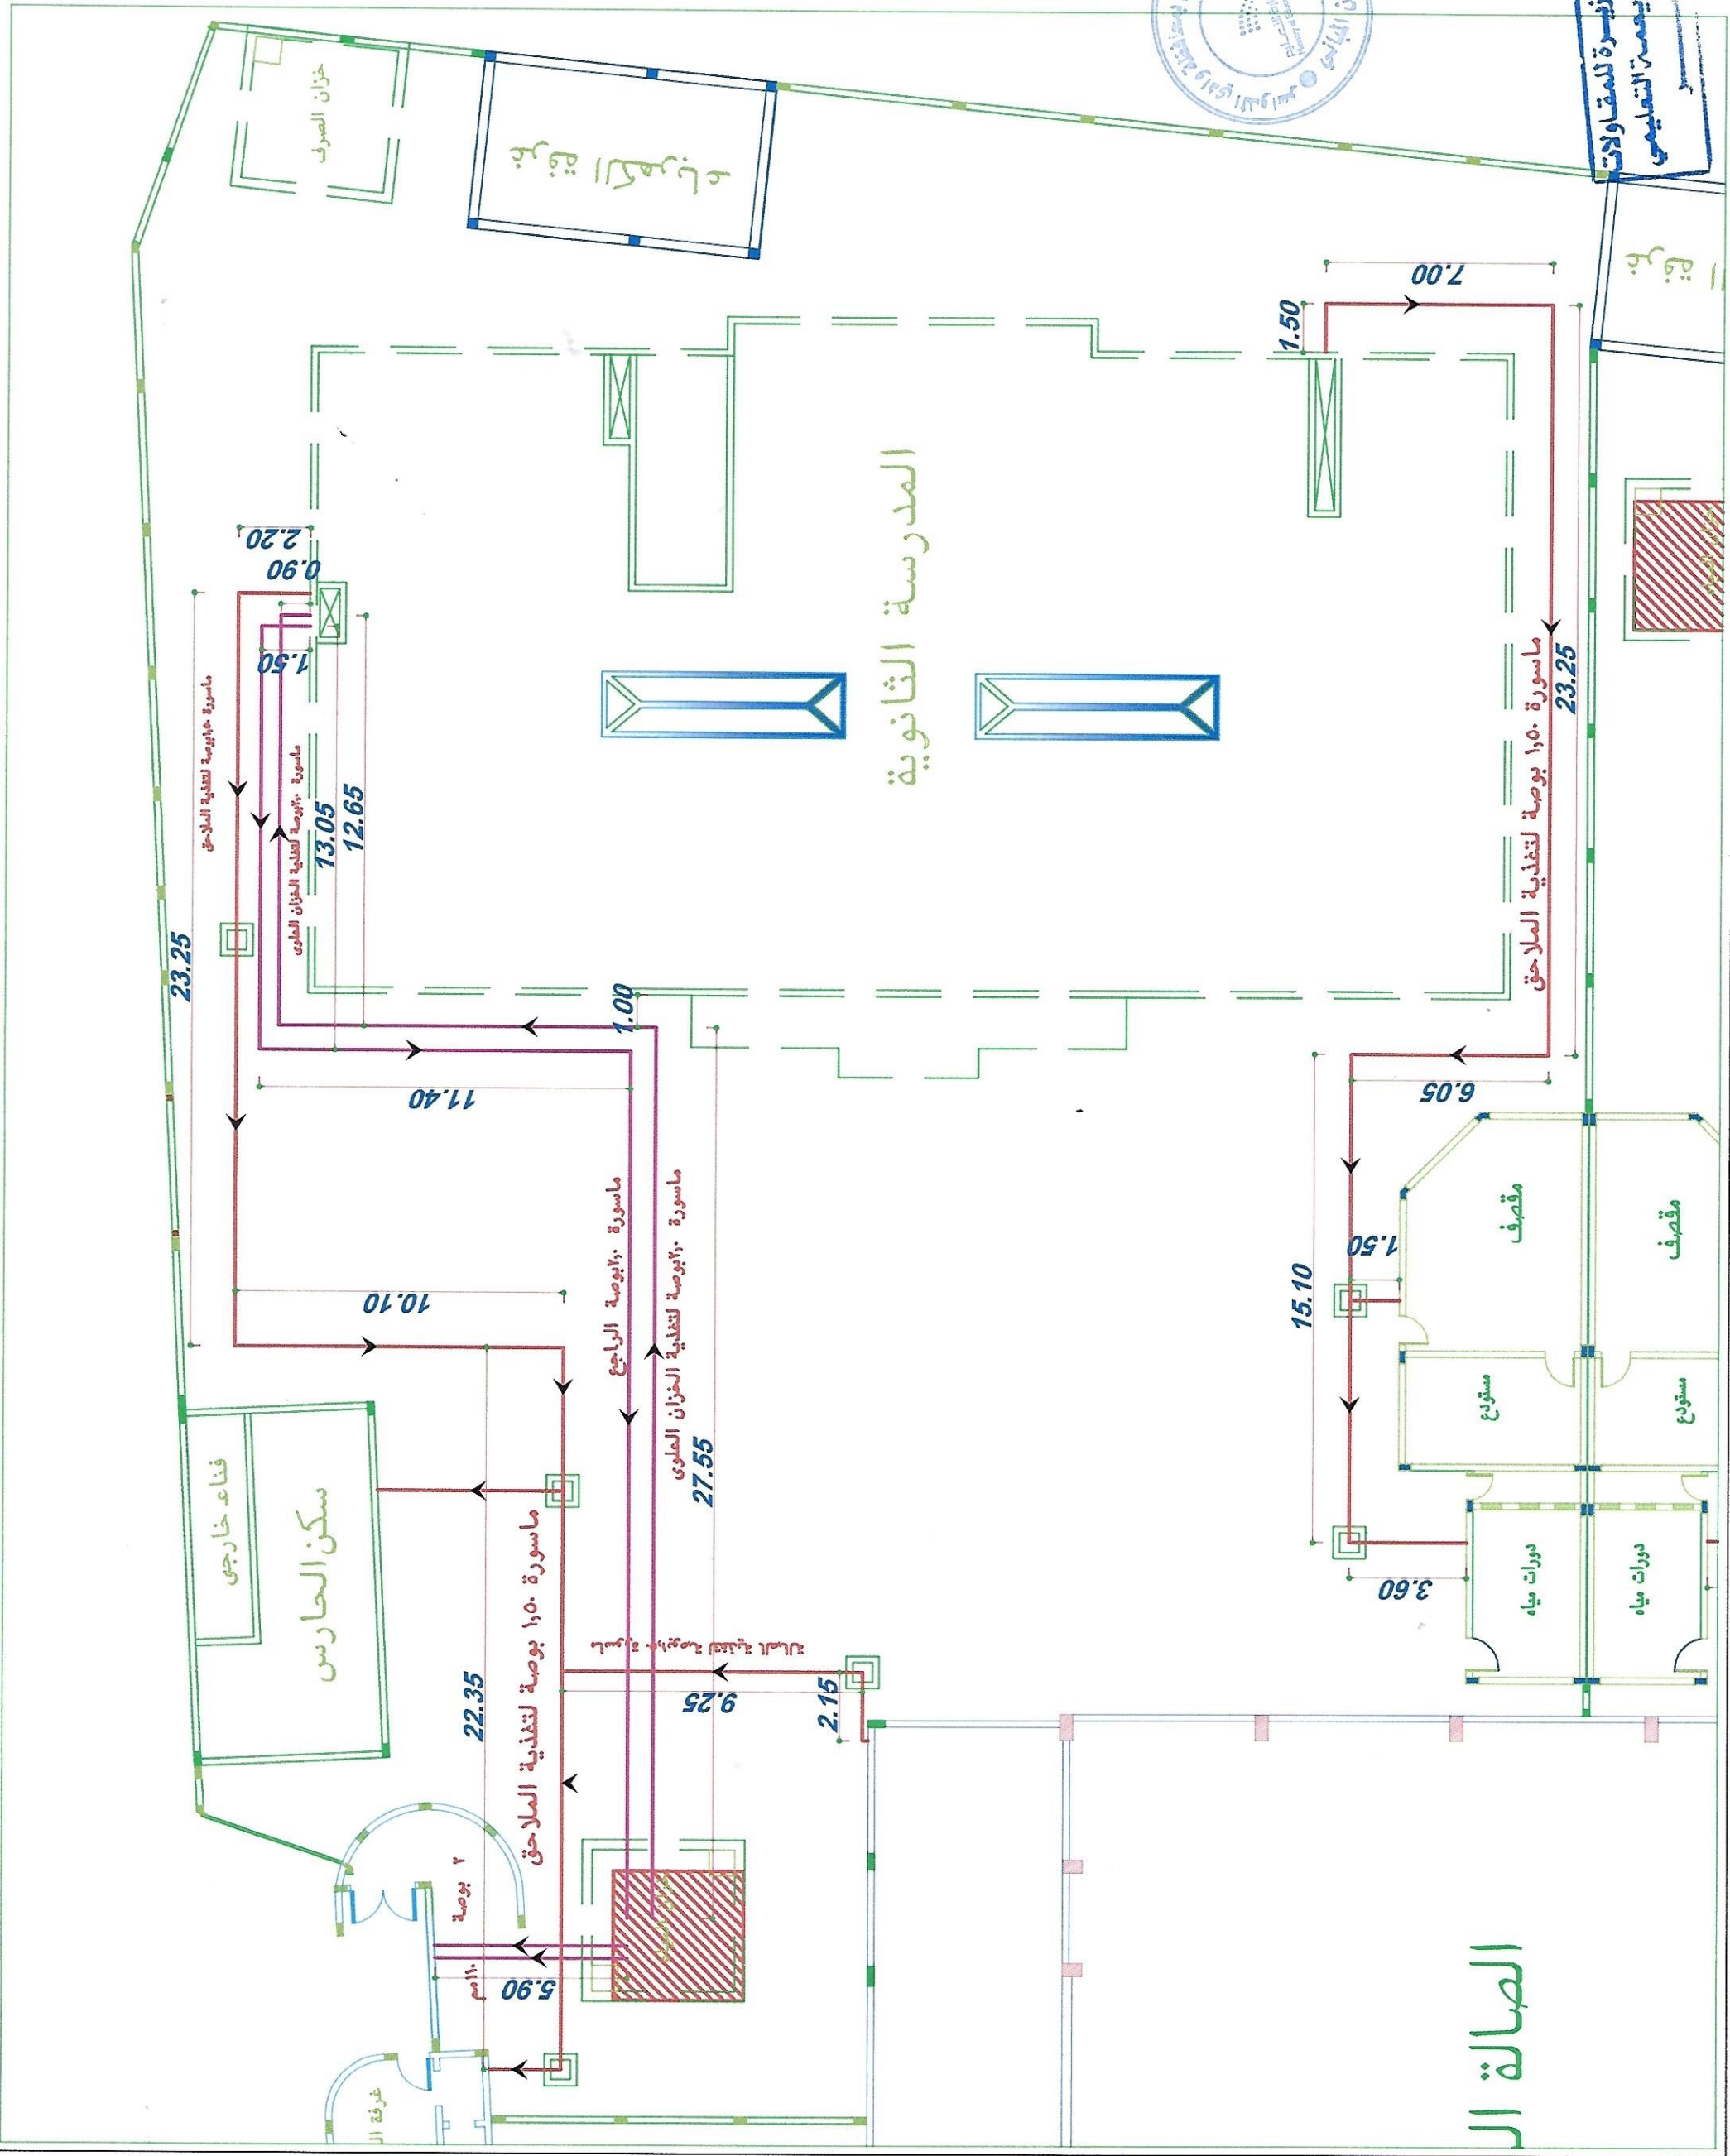

اسم المشروع		مجمع الديومة التطهري للبيات	
اسم اللوحة		تعدديات الصرف بالموقع العام AS-BUILT DRAWING	
رقم اللوحة	رقم	مقياس	١٠٠/١
		الرسم	
التاريخ ٢٠٢٢-١١-١٩			

Samatry Nanhole

② Gully trap


- Samatry Pipe 75 mm
- Samatry Pipe 110 mm
- Samatry Pipe 140 mm
- Samatry Pipe 160 mm
- Samatry Pipe 200 mm

شركة بناء الجزيرة للمقاولات
BENA AL-JAZEERAH CO

المباني مدير شؤون	الترقيم	مهندس / فهد عايد الصدرع
		

معلقين	
مجمع التعليمي
مجمع المقاولات
مجمع البناء

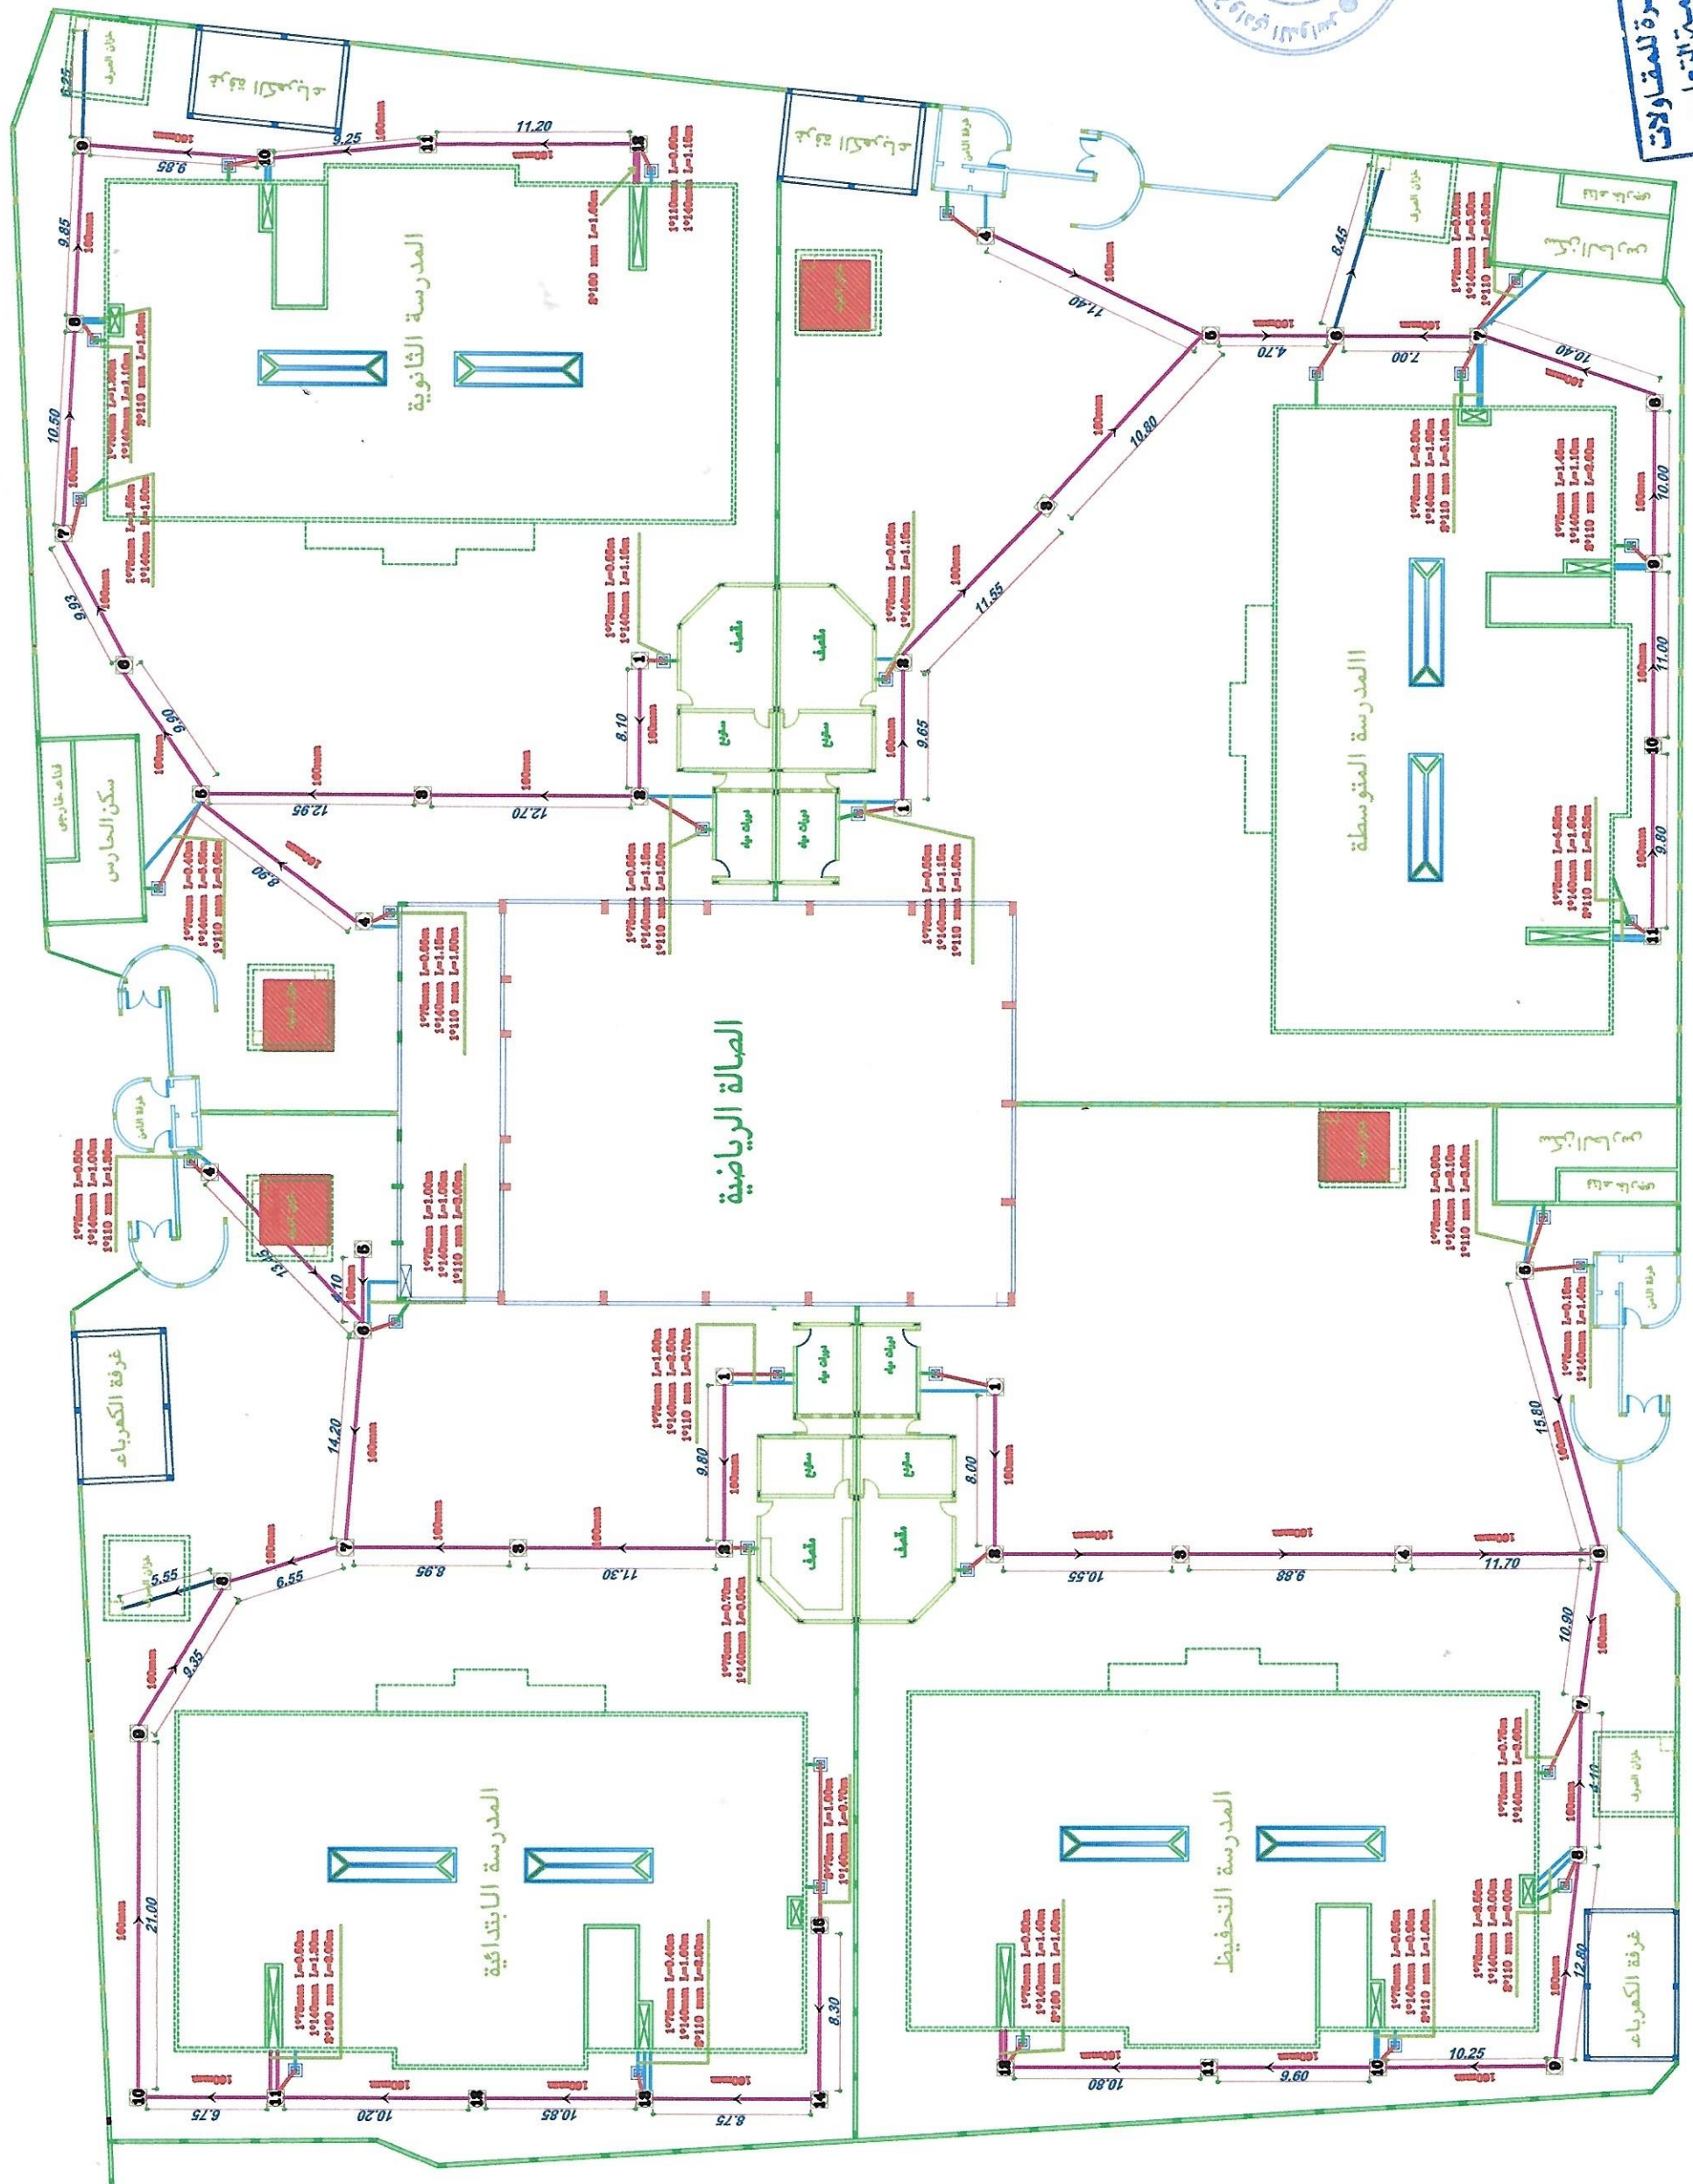

اسم المشروع	مجمع التوعية التعليمي للبنات		
اسم اللوحة	تدريبات الصرغ بالموقع العام AS-BUILT DRAWING		
رقم اللوحة	المدرسة الثانوية	مقياس الرسم	١/١٠٠
التاريخ	٢٠٢٢-١١-١٩		

Sanitary Manhole
Gully trap
Sanitary Pipe 75 mm
Sanitary Pipe 110 mm
Sanitary Pipe 140 mm
Sanitary Pipe 160 mm
Sanitary Pipe 200 mm

شركة بناء الجزيرة للمقاولات
BENA AL-JAZEERAH CO

المباني شؤون	المهندس / عايد المدرع
	التوقيع

مغتس المقاول	مغتس الاستشاري	تقديم رقم

